




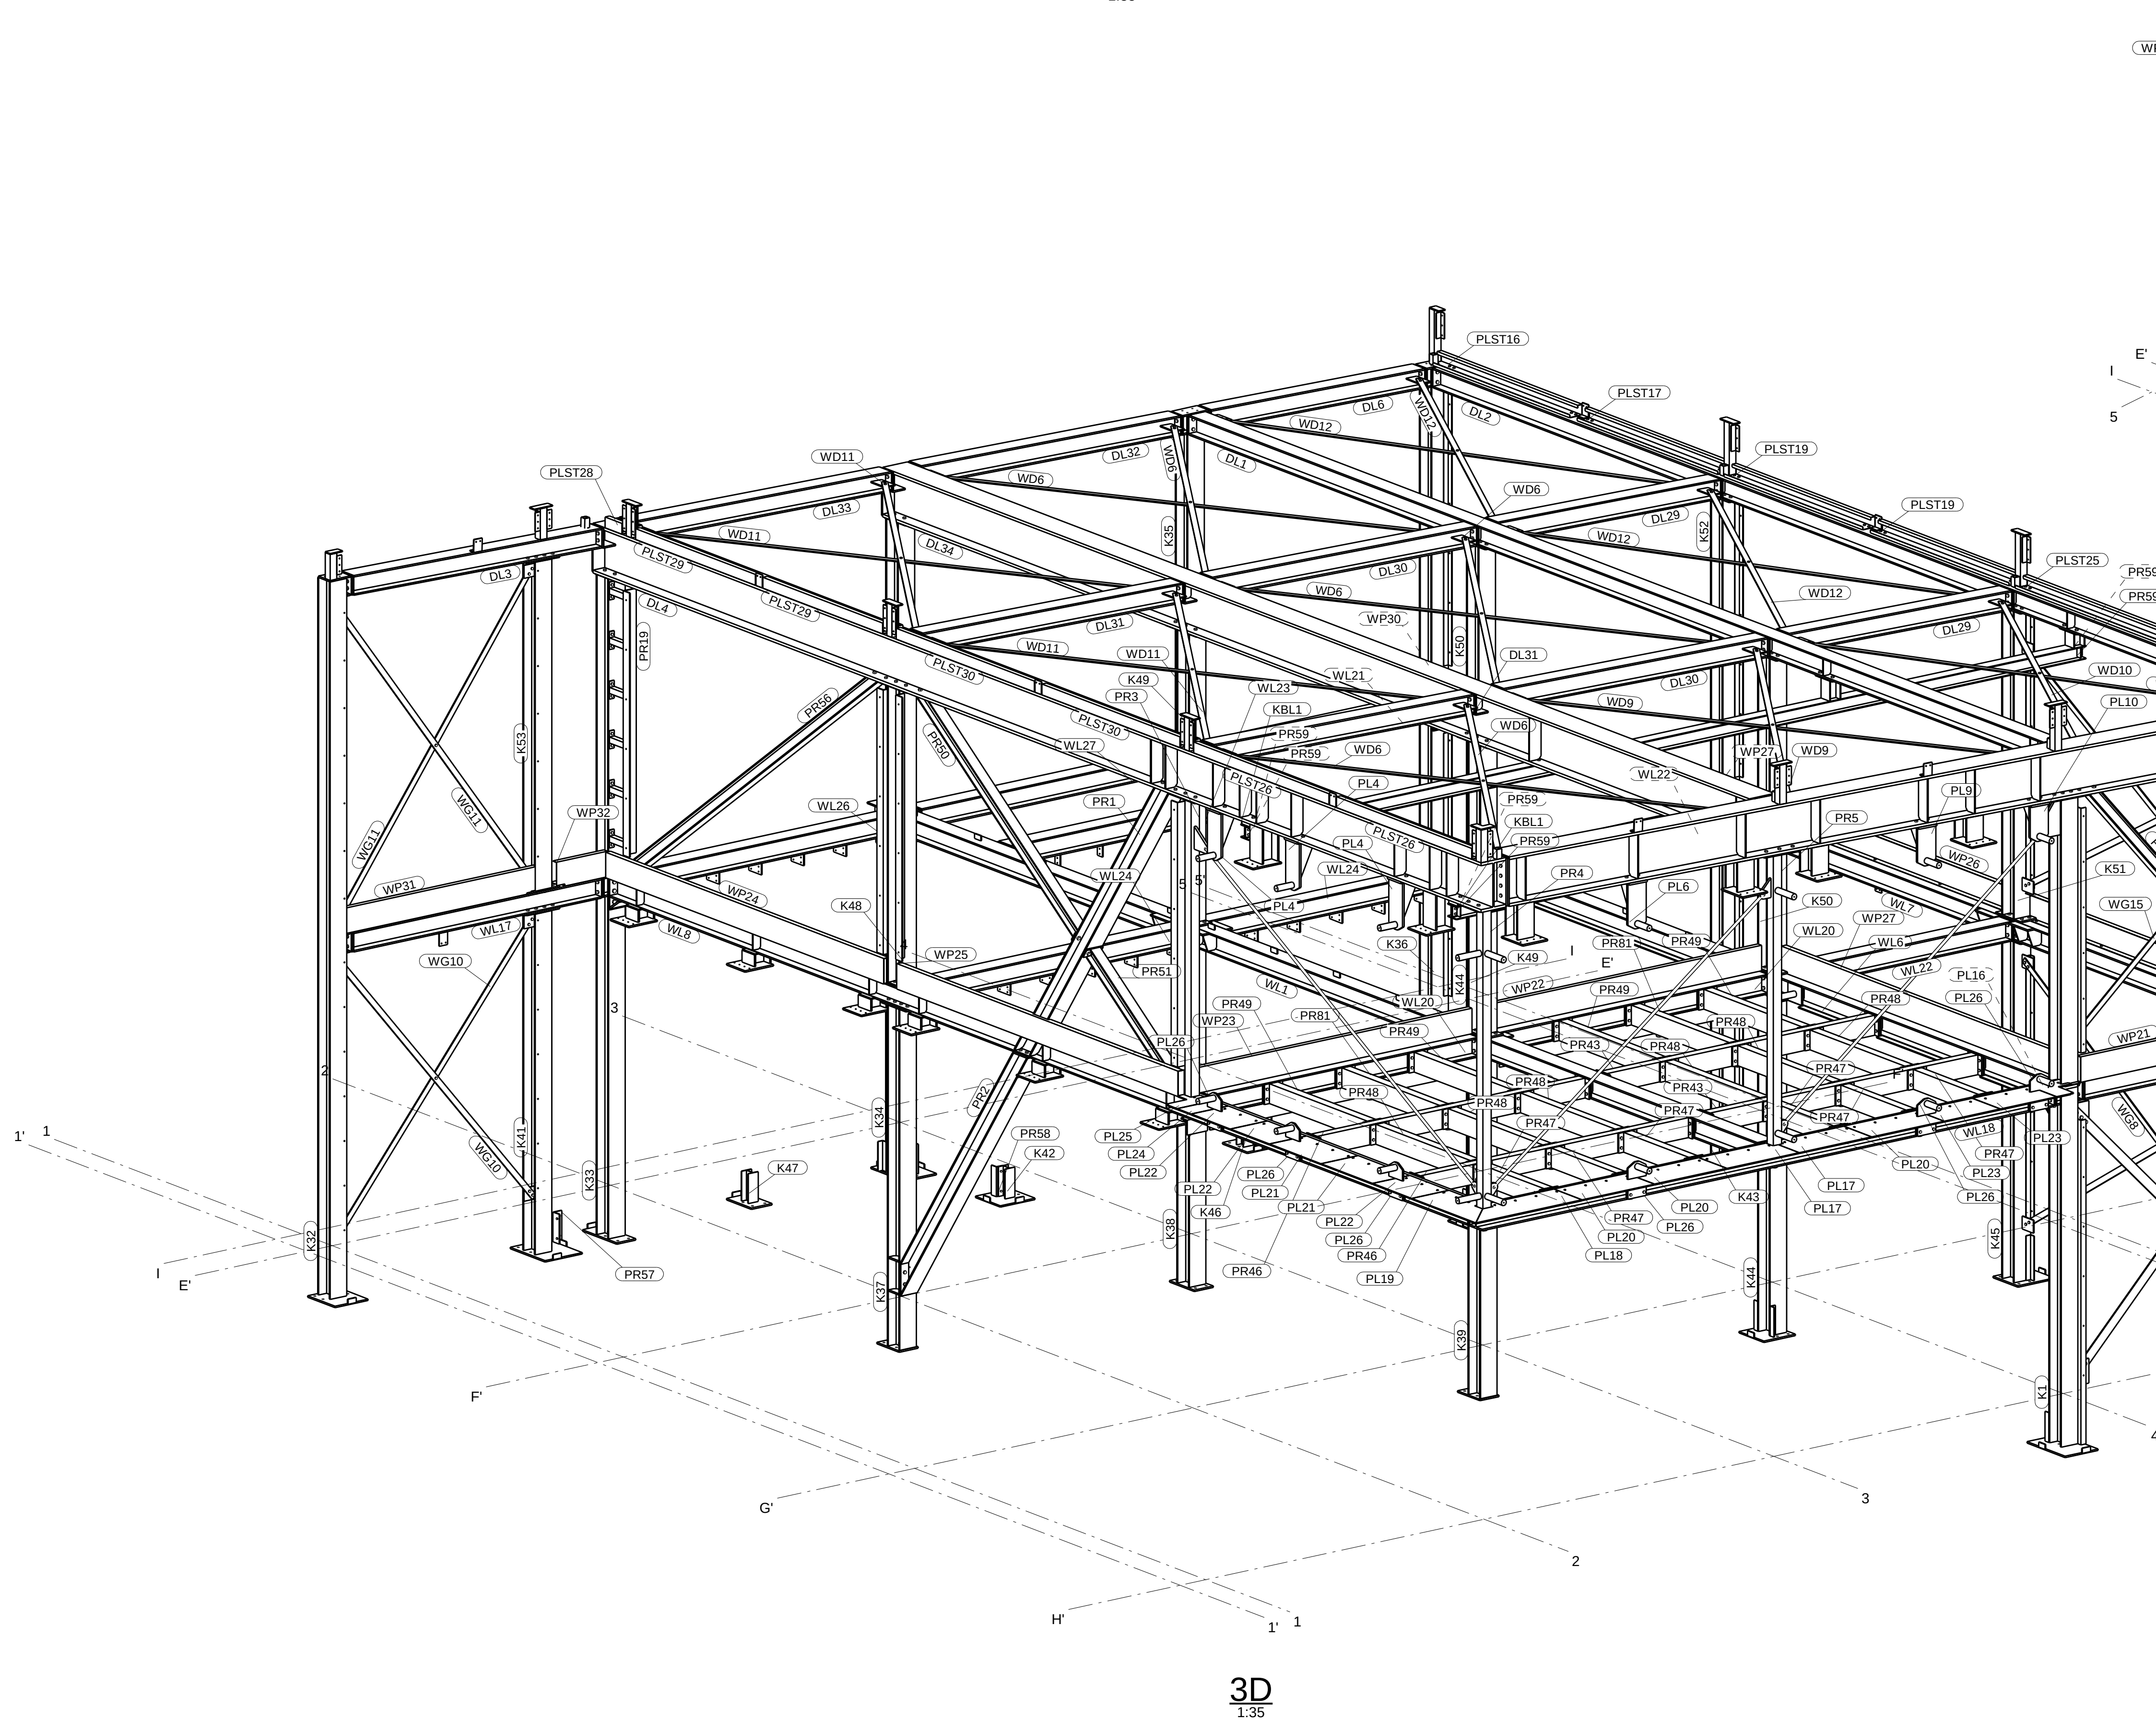


WWW: <http://www.edibo.be> 3D Voorbouw

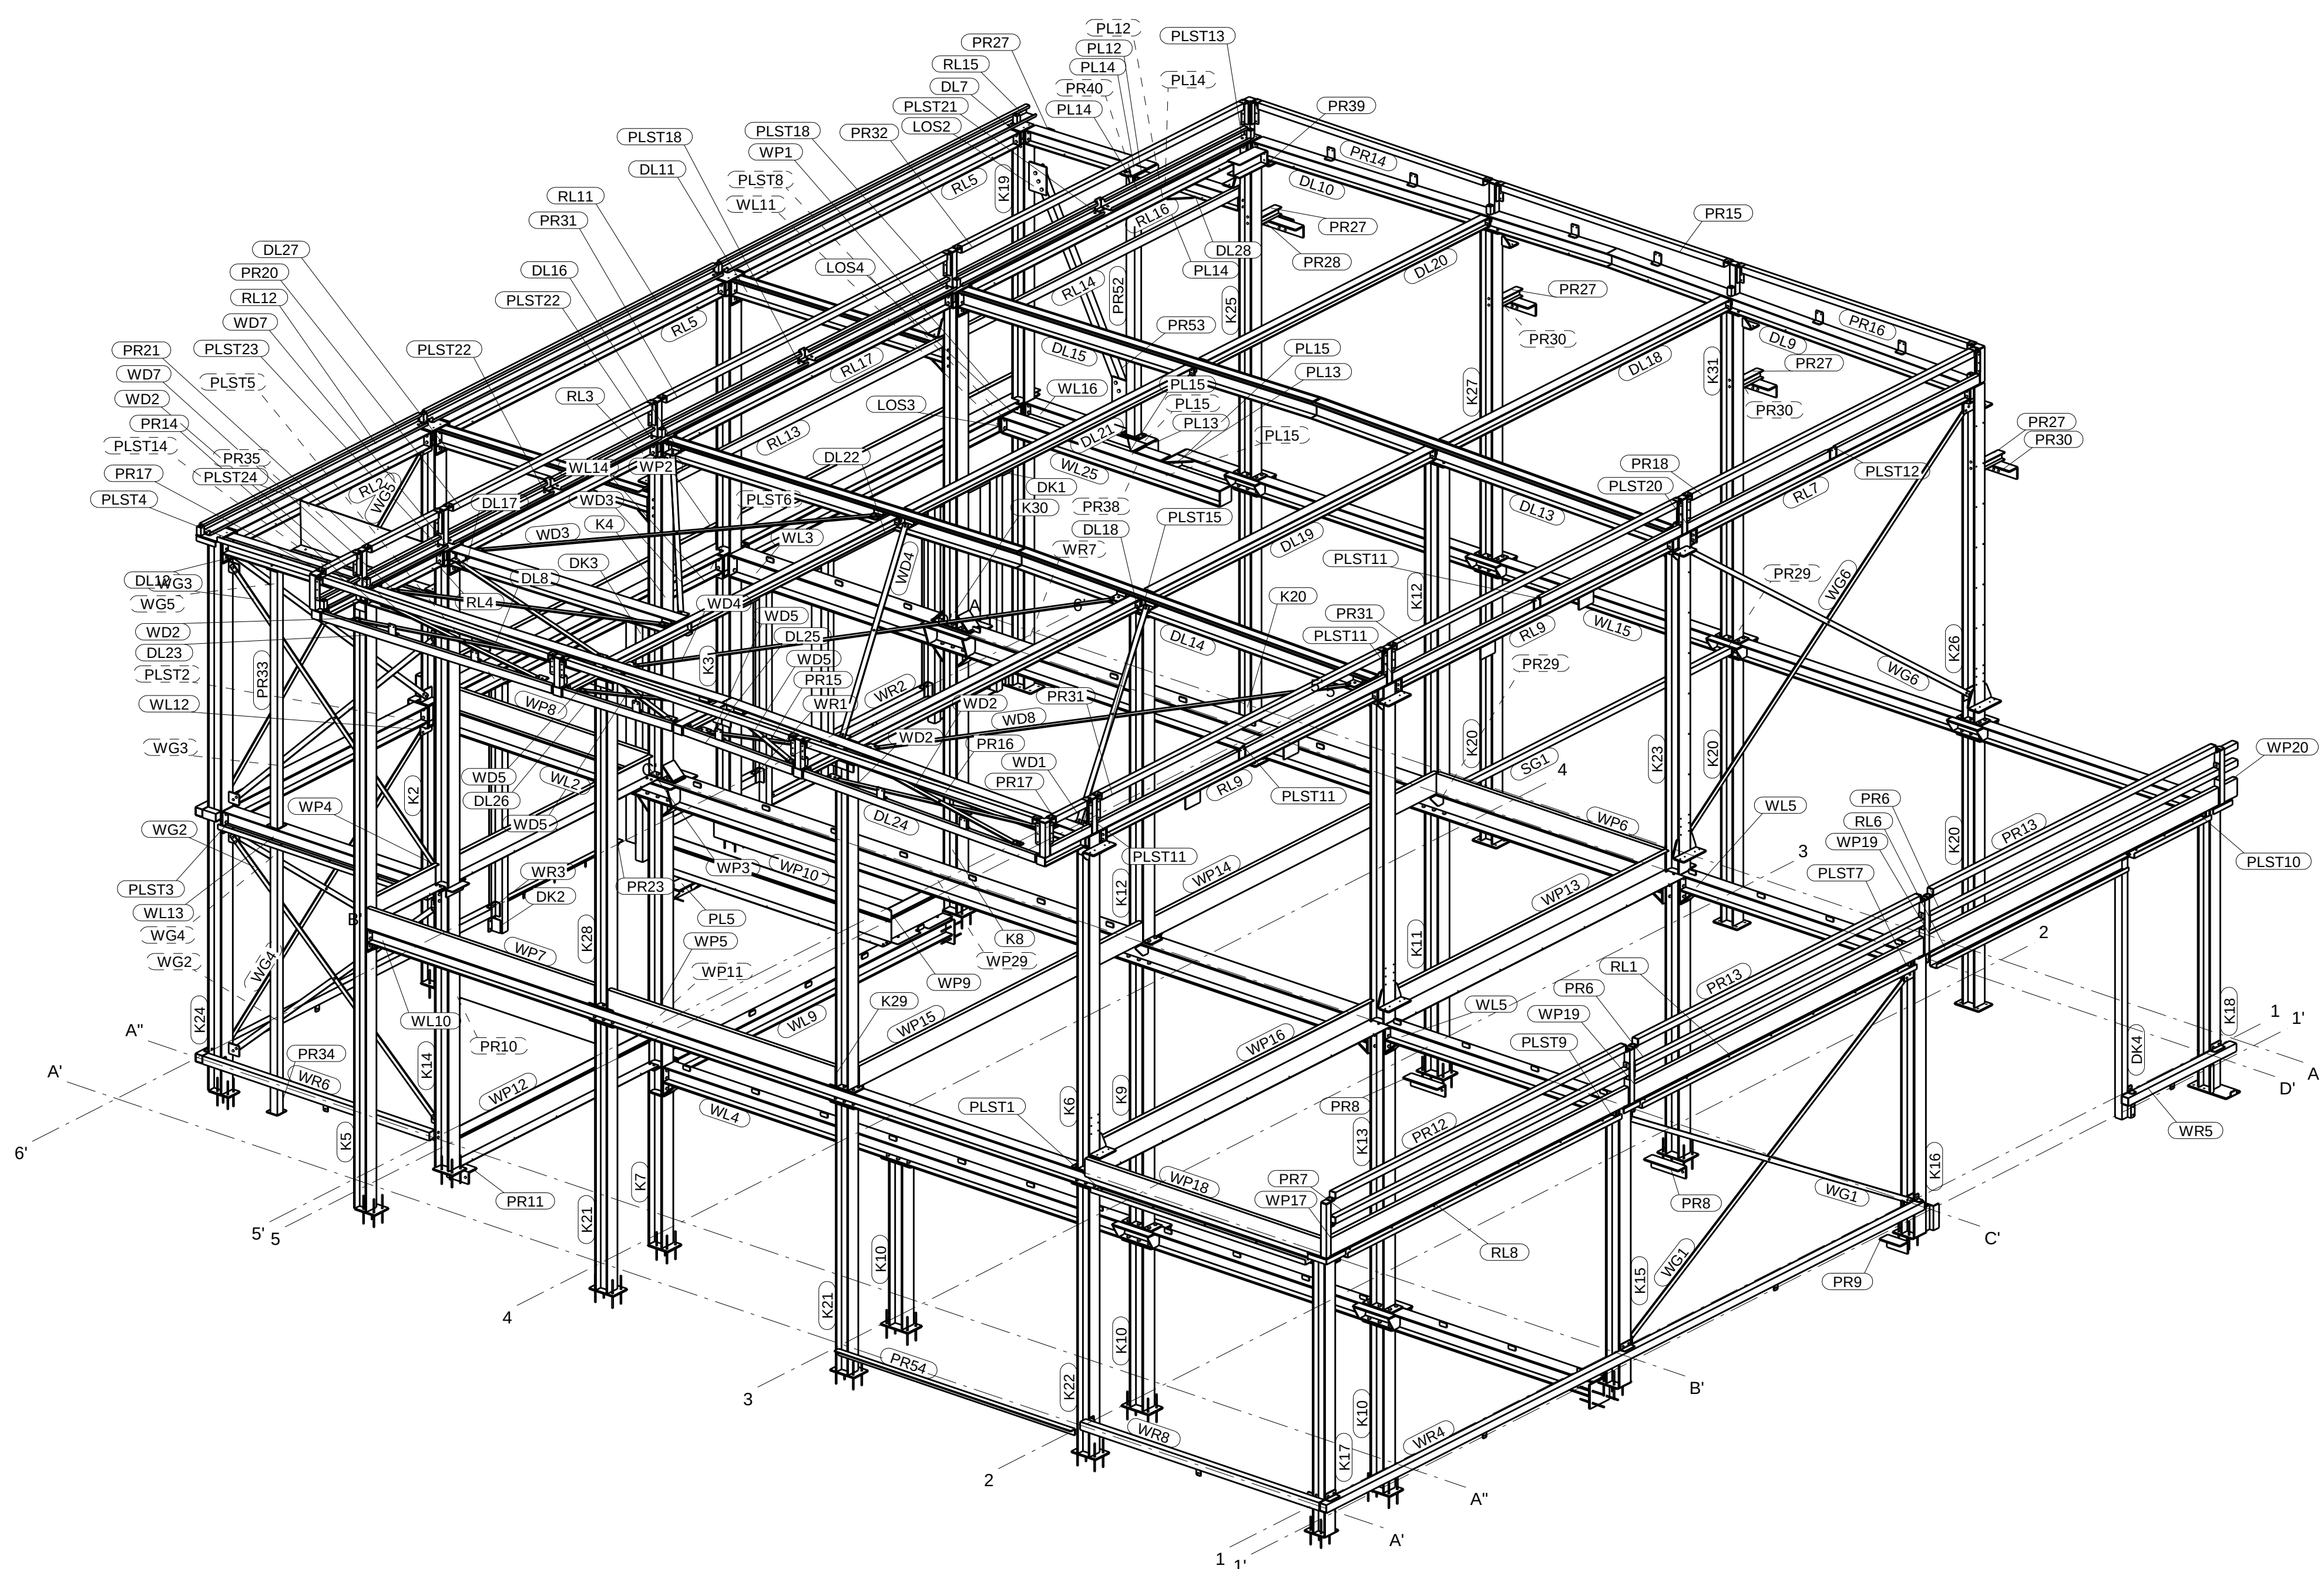

3D
1:50

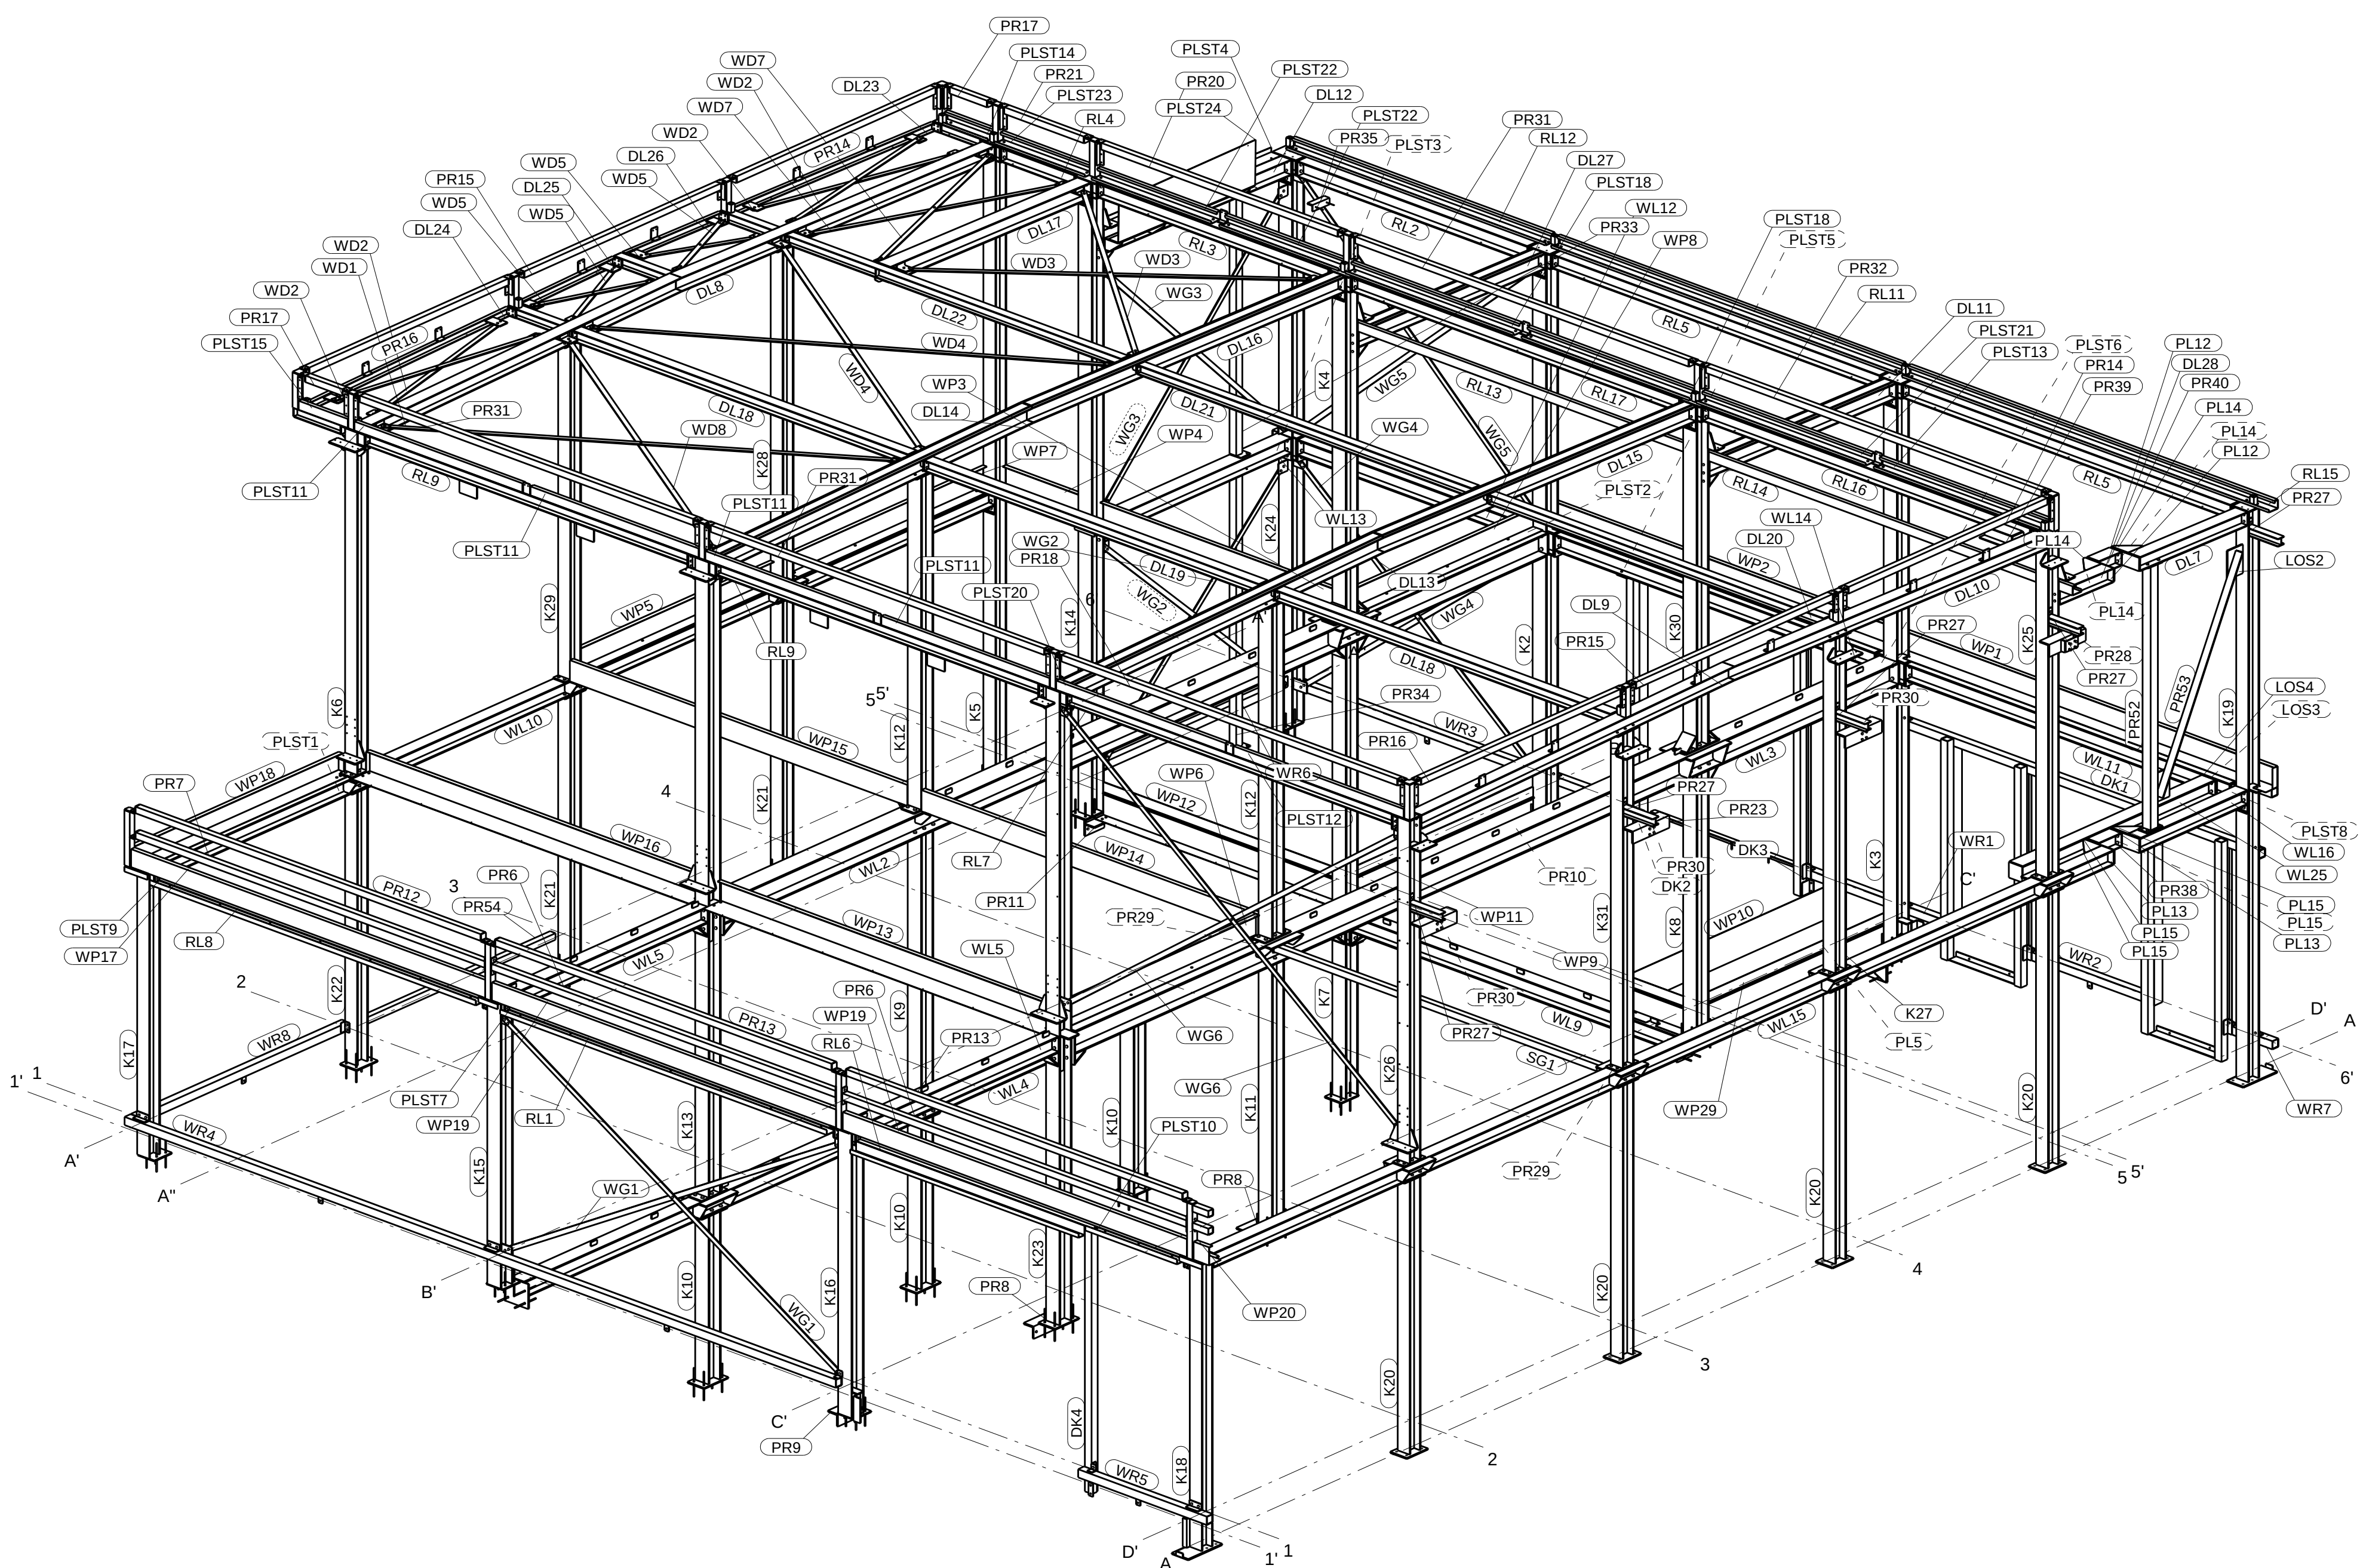

3D
1:50

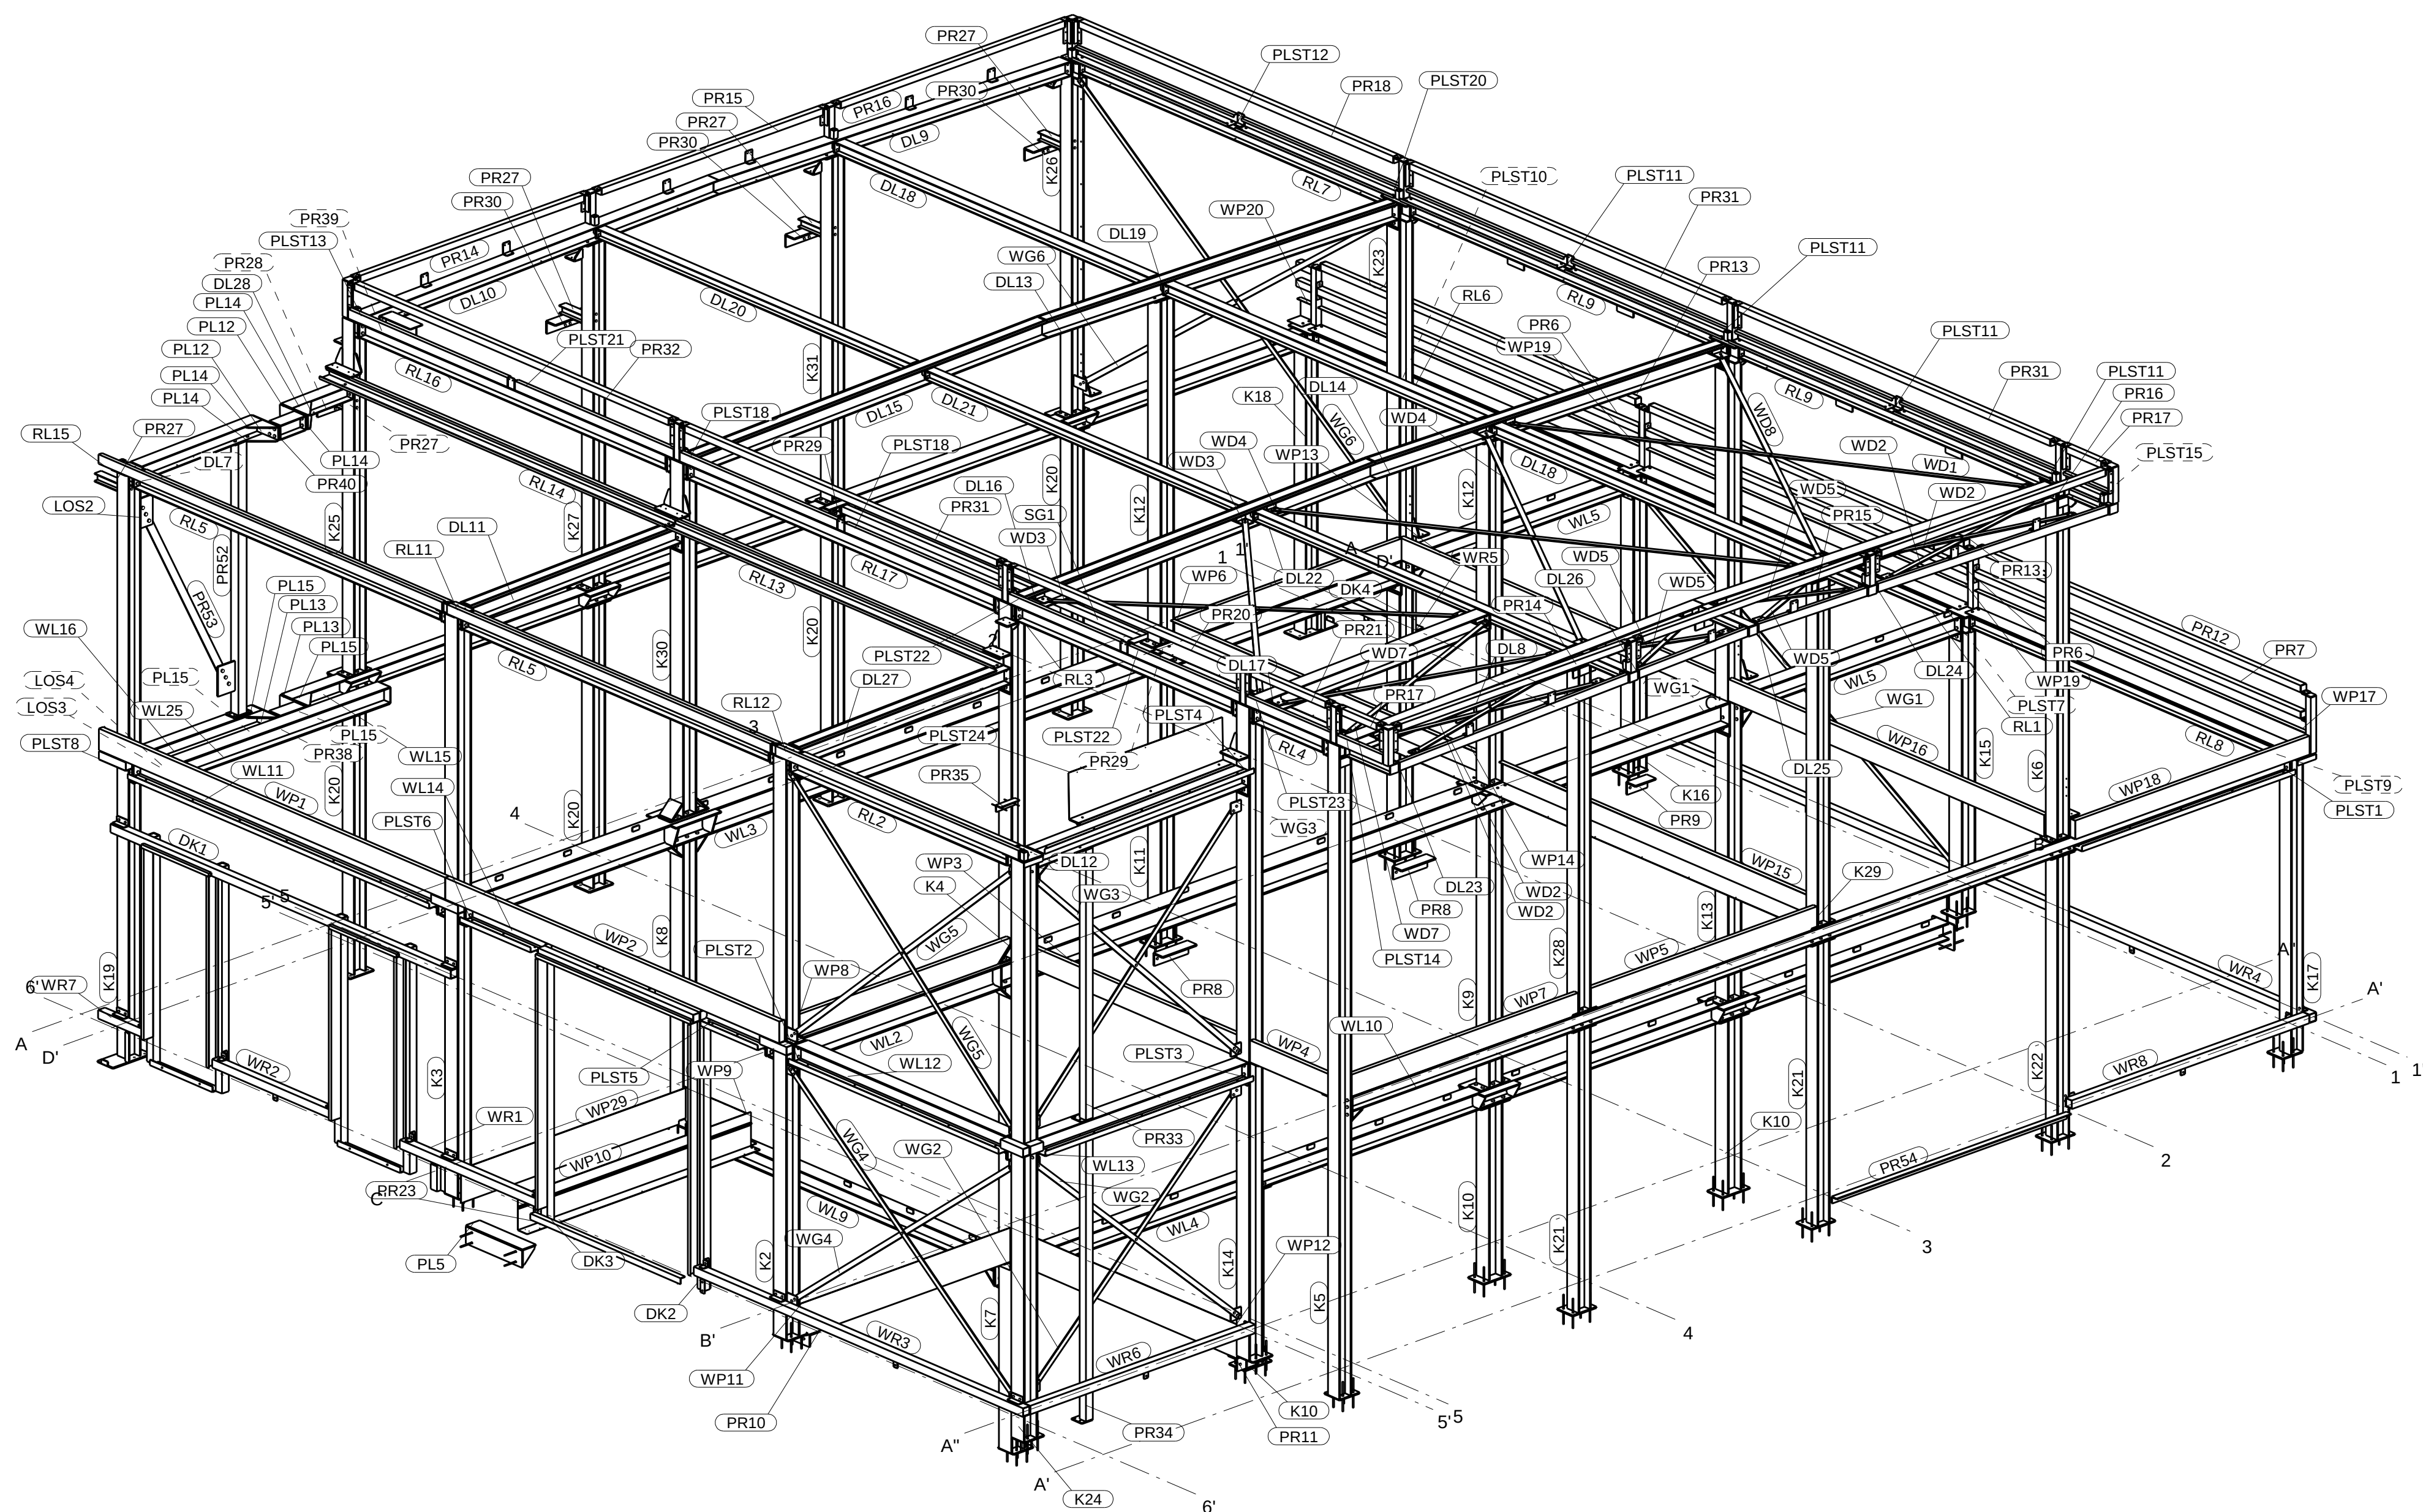

3D
1:50


VOOROPGESTELDE EISEN :
CONSTRUCTIESTAAL :
- Staal kwaliteit : Warmgewalste profielen en strippen conform EN 10025-1 en EN 10025-2
- Toleranties profielen en strippen conform EN 10024 en EN 10029
- Oppervlaktetoestand profielen en strippen conform EN 10163
- Vierkante en rechthoekige kokesprofielen conform EN 10210-1, EN 10210-2 of EN 10219-1, EN 10219-2
- Ronde buisprofielen conform EN 10210-1, EN 10210-2 of EN 10219-1, EN 10219-2
- Aan te leveren materiaalcertificaten (beuringsdocumenten) conform EN 10204
- * S 355 : minstens een 3.1 - certificaat vereist
- Koudgewalste profielen : materiaal conform tabel 3 van EN 1090-2

Lasbaarheid :	15	25	30	35	50
l (mm)					
S 235	S 235 JR			S 235 JO	
S 275	S 275 JR	S 275 JO		S 275 J2G3	
S 355	S 355 JO	S 355 J2G3		S 355 K2G2	

BOUTEN :
- Boutkwaliteit : 8.8 tenzij anders vermeld
- Ankerkwaliteit : 4.6 tenzij anders vermeld
- Leveringsvoorwaarden conform EN 15046-1 en -2, EN ISO 898-1, EN ISO 4014, EN ISO 4017 en EN ISO 4032
- Elektrisch verzinkt conform EN ISO 4042
- Types (diameters) en aandradmomenten conform onderstaande tabel (tenzij anders vermeld)

	M 12 - 60 Nm
	M 16 - 150 Nm
	M 20 - 280 Nm
	M 24 - 490 Nm
	M 27 - 710 Nm

LASSEN :
- Tenzij anders vermeld op de merktekeningen mogen onderstaande keeldiktes aangehouden worden :

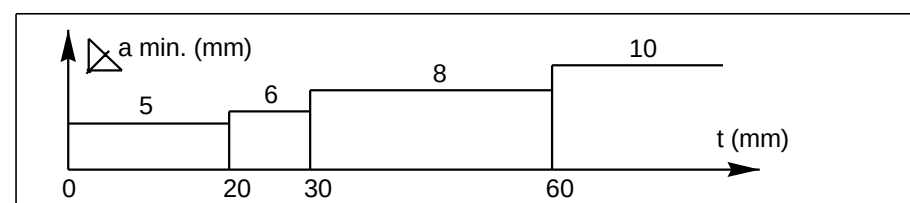

- Alle lassers zijn gekwalificeerd conform EN 287-1
- Lasmethodeschrijvingen en lasmethodekwalificaties conform EN ISO 15607, EN ISO 15609 en EN ISO 15614

MONTAGE :
- Eisen volgens EN 1090 moeten aangehouden worden

3	03	As built	17/03/14
2	02	STAAL BIJ LIFTSCHACHT GEWIJZIGD	14/12/12
1	01	VOOR UITVOERING	29/11/12
Rev. no.	Revisie merk.	Revisie omschrijving	Revisie datum

Opdrachtgever:
Stolz
Opdracht:
Stolz : Uitbreiding toonzal
Bouwplaats:
Leuvensesteenweg 80, 3070 Kortenberg

Getekend: K. Huysmans
Datum: 11.10.2012
Schaal: zie aanzicht (en)

Status:








BOUTENKwaliteit 8.8, TENZIJ ANDERS VERMELD

EUROPESE PROJECTIE


edibo
Industriezone Kloothelde 1302
3920 Lommel - België
Tel: +32 (0) 11 / 54 11 59
Fax: +32 (0) 11 / 54 61 86
Email: info@edibo.be
WWW: http://www.edibo.be

Projectnummer:
12/723
Tekening:
4.01


Format:
A0
3-D staaloverzicht

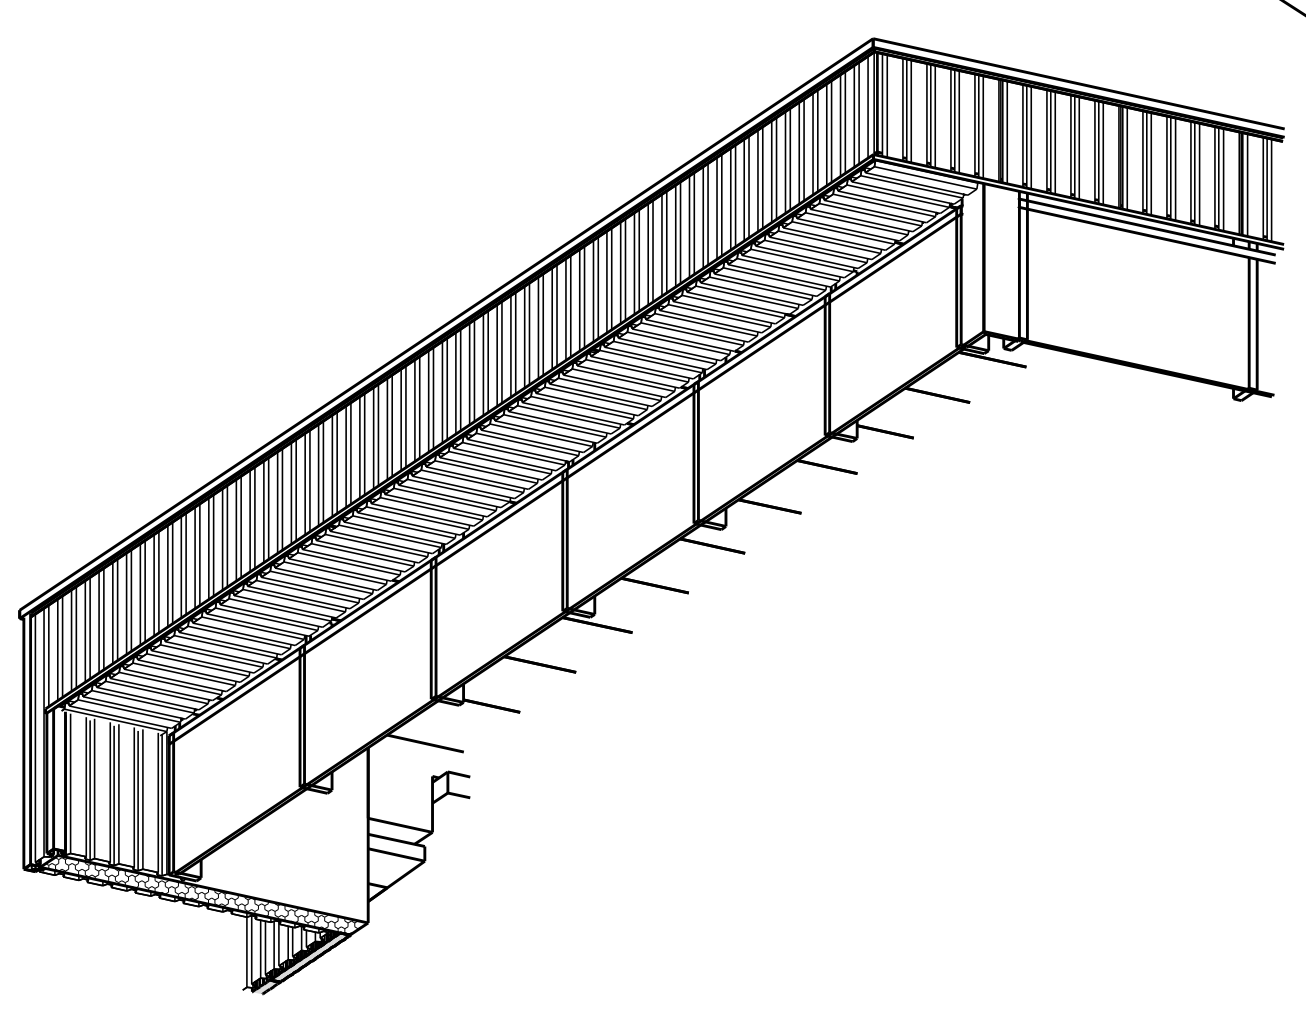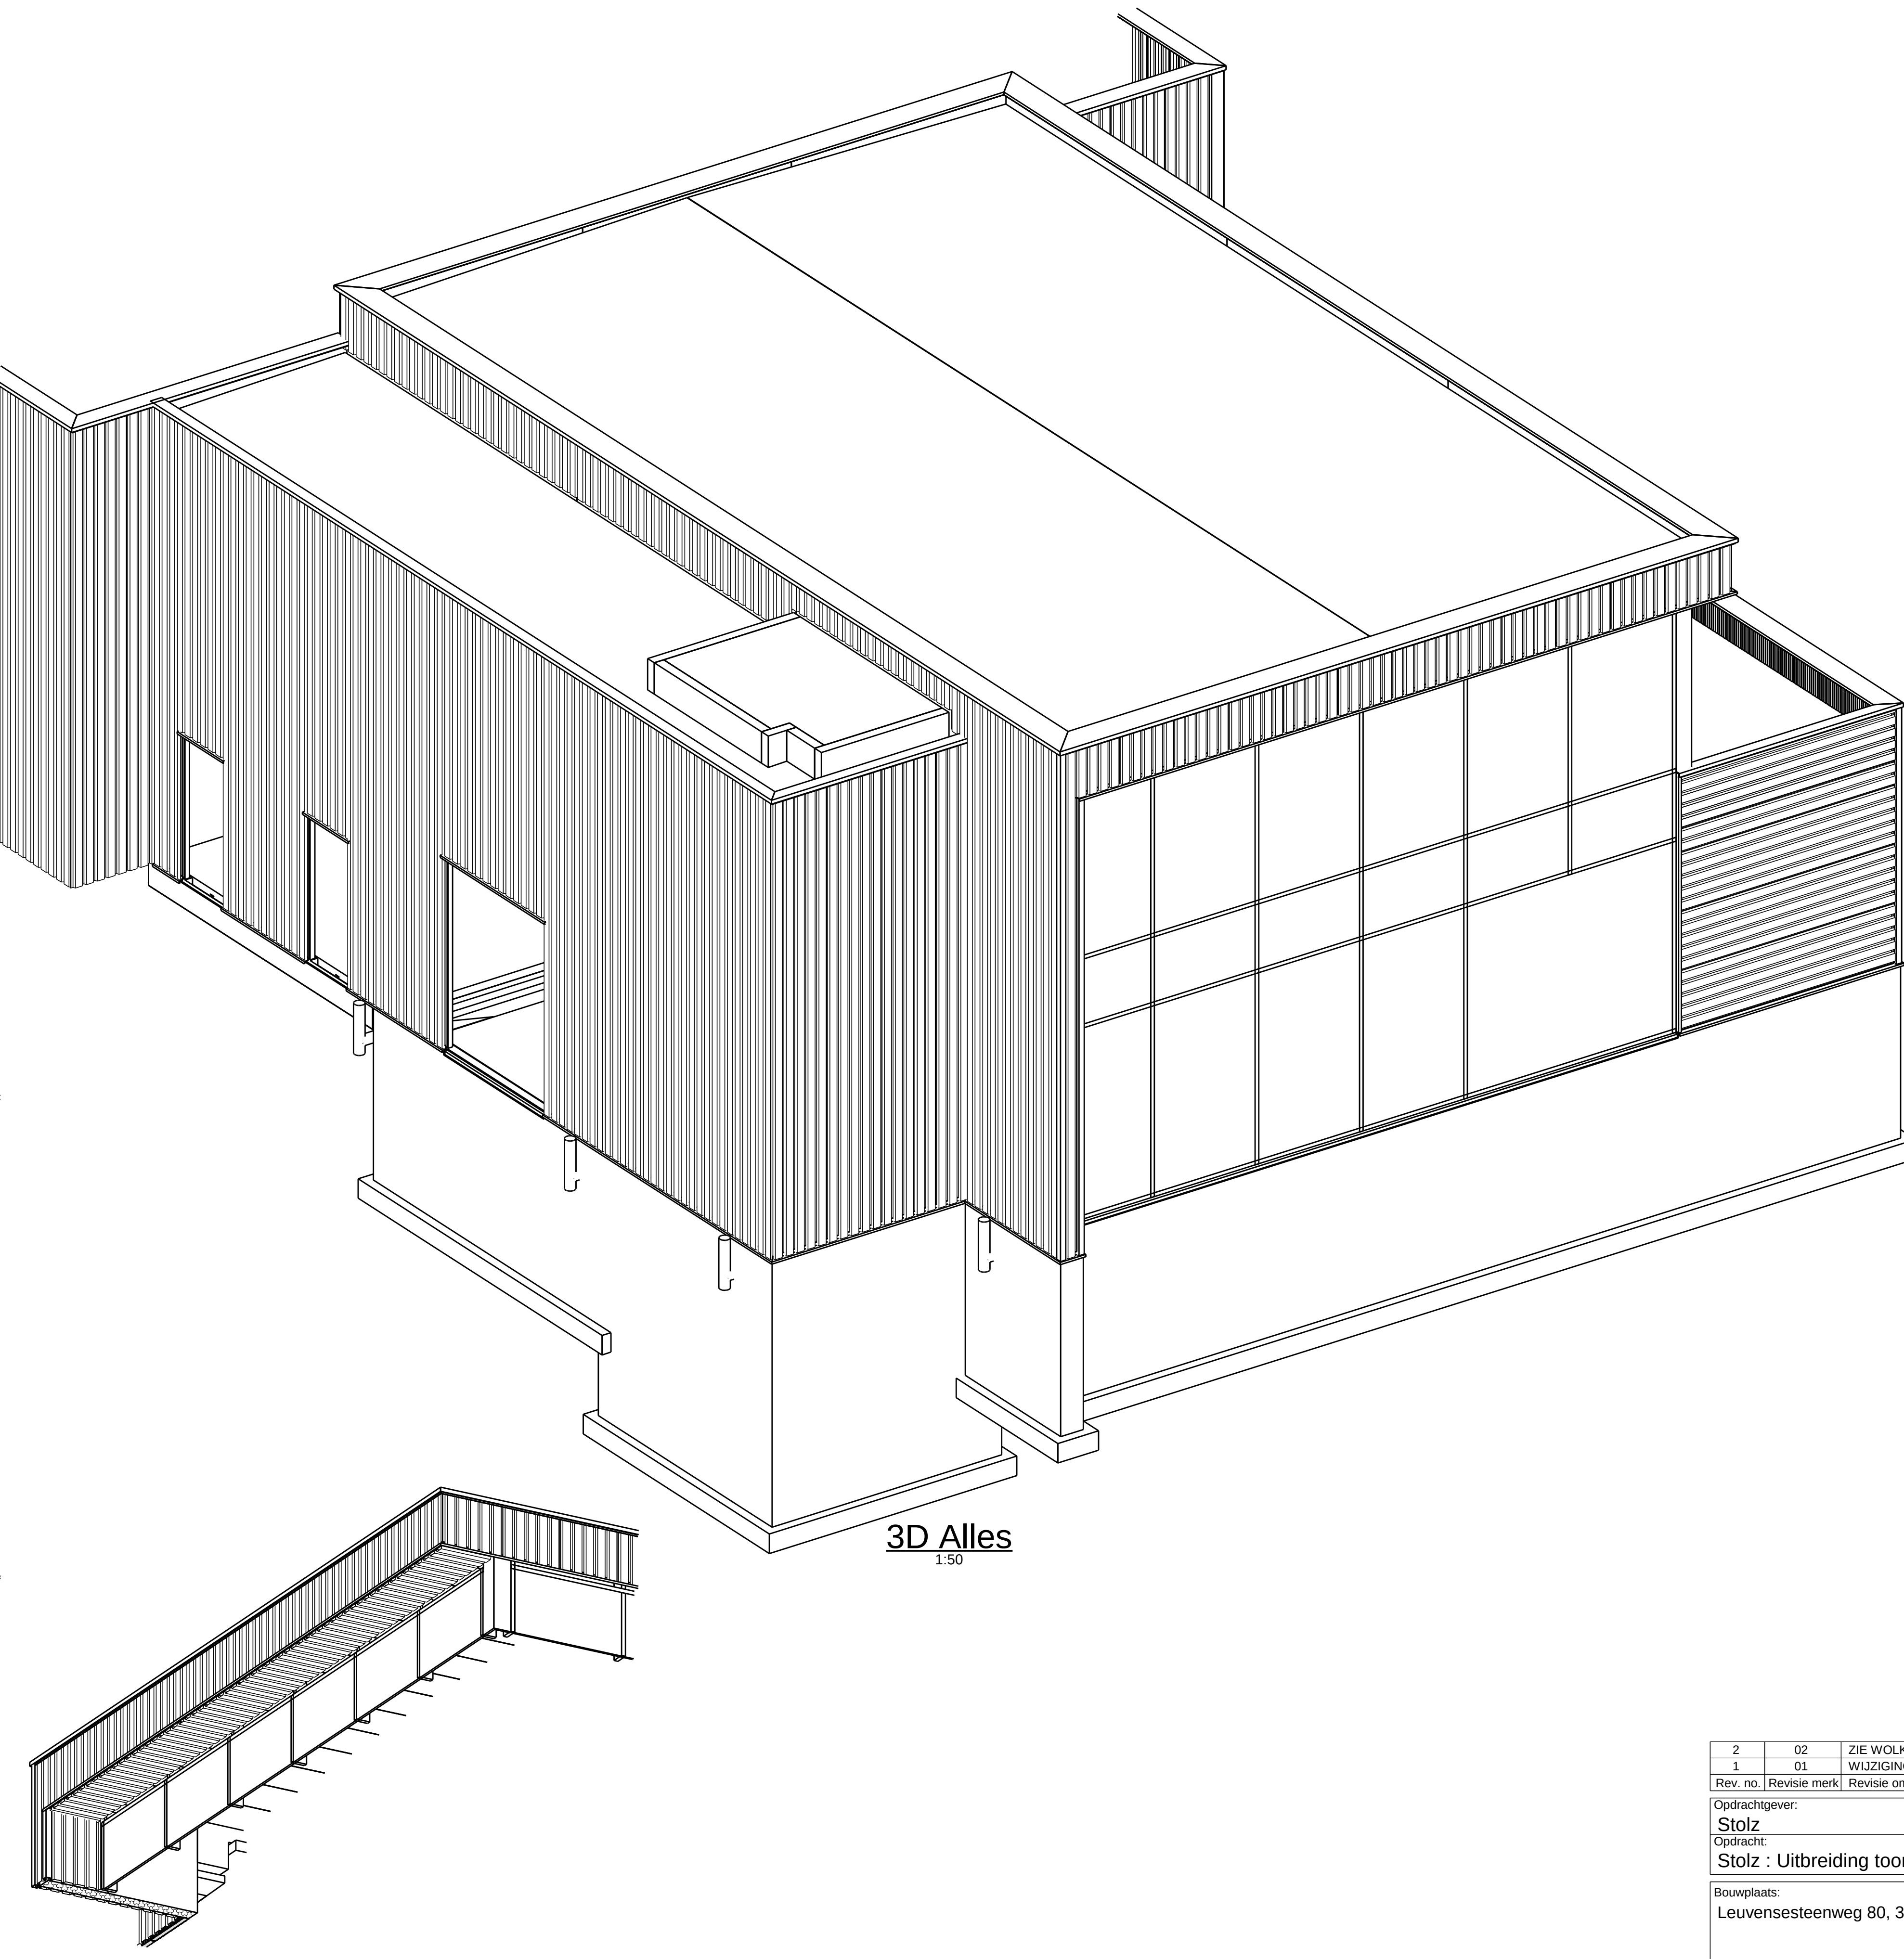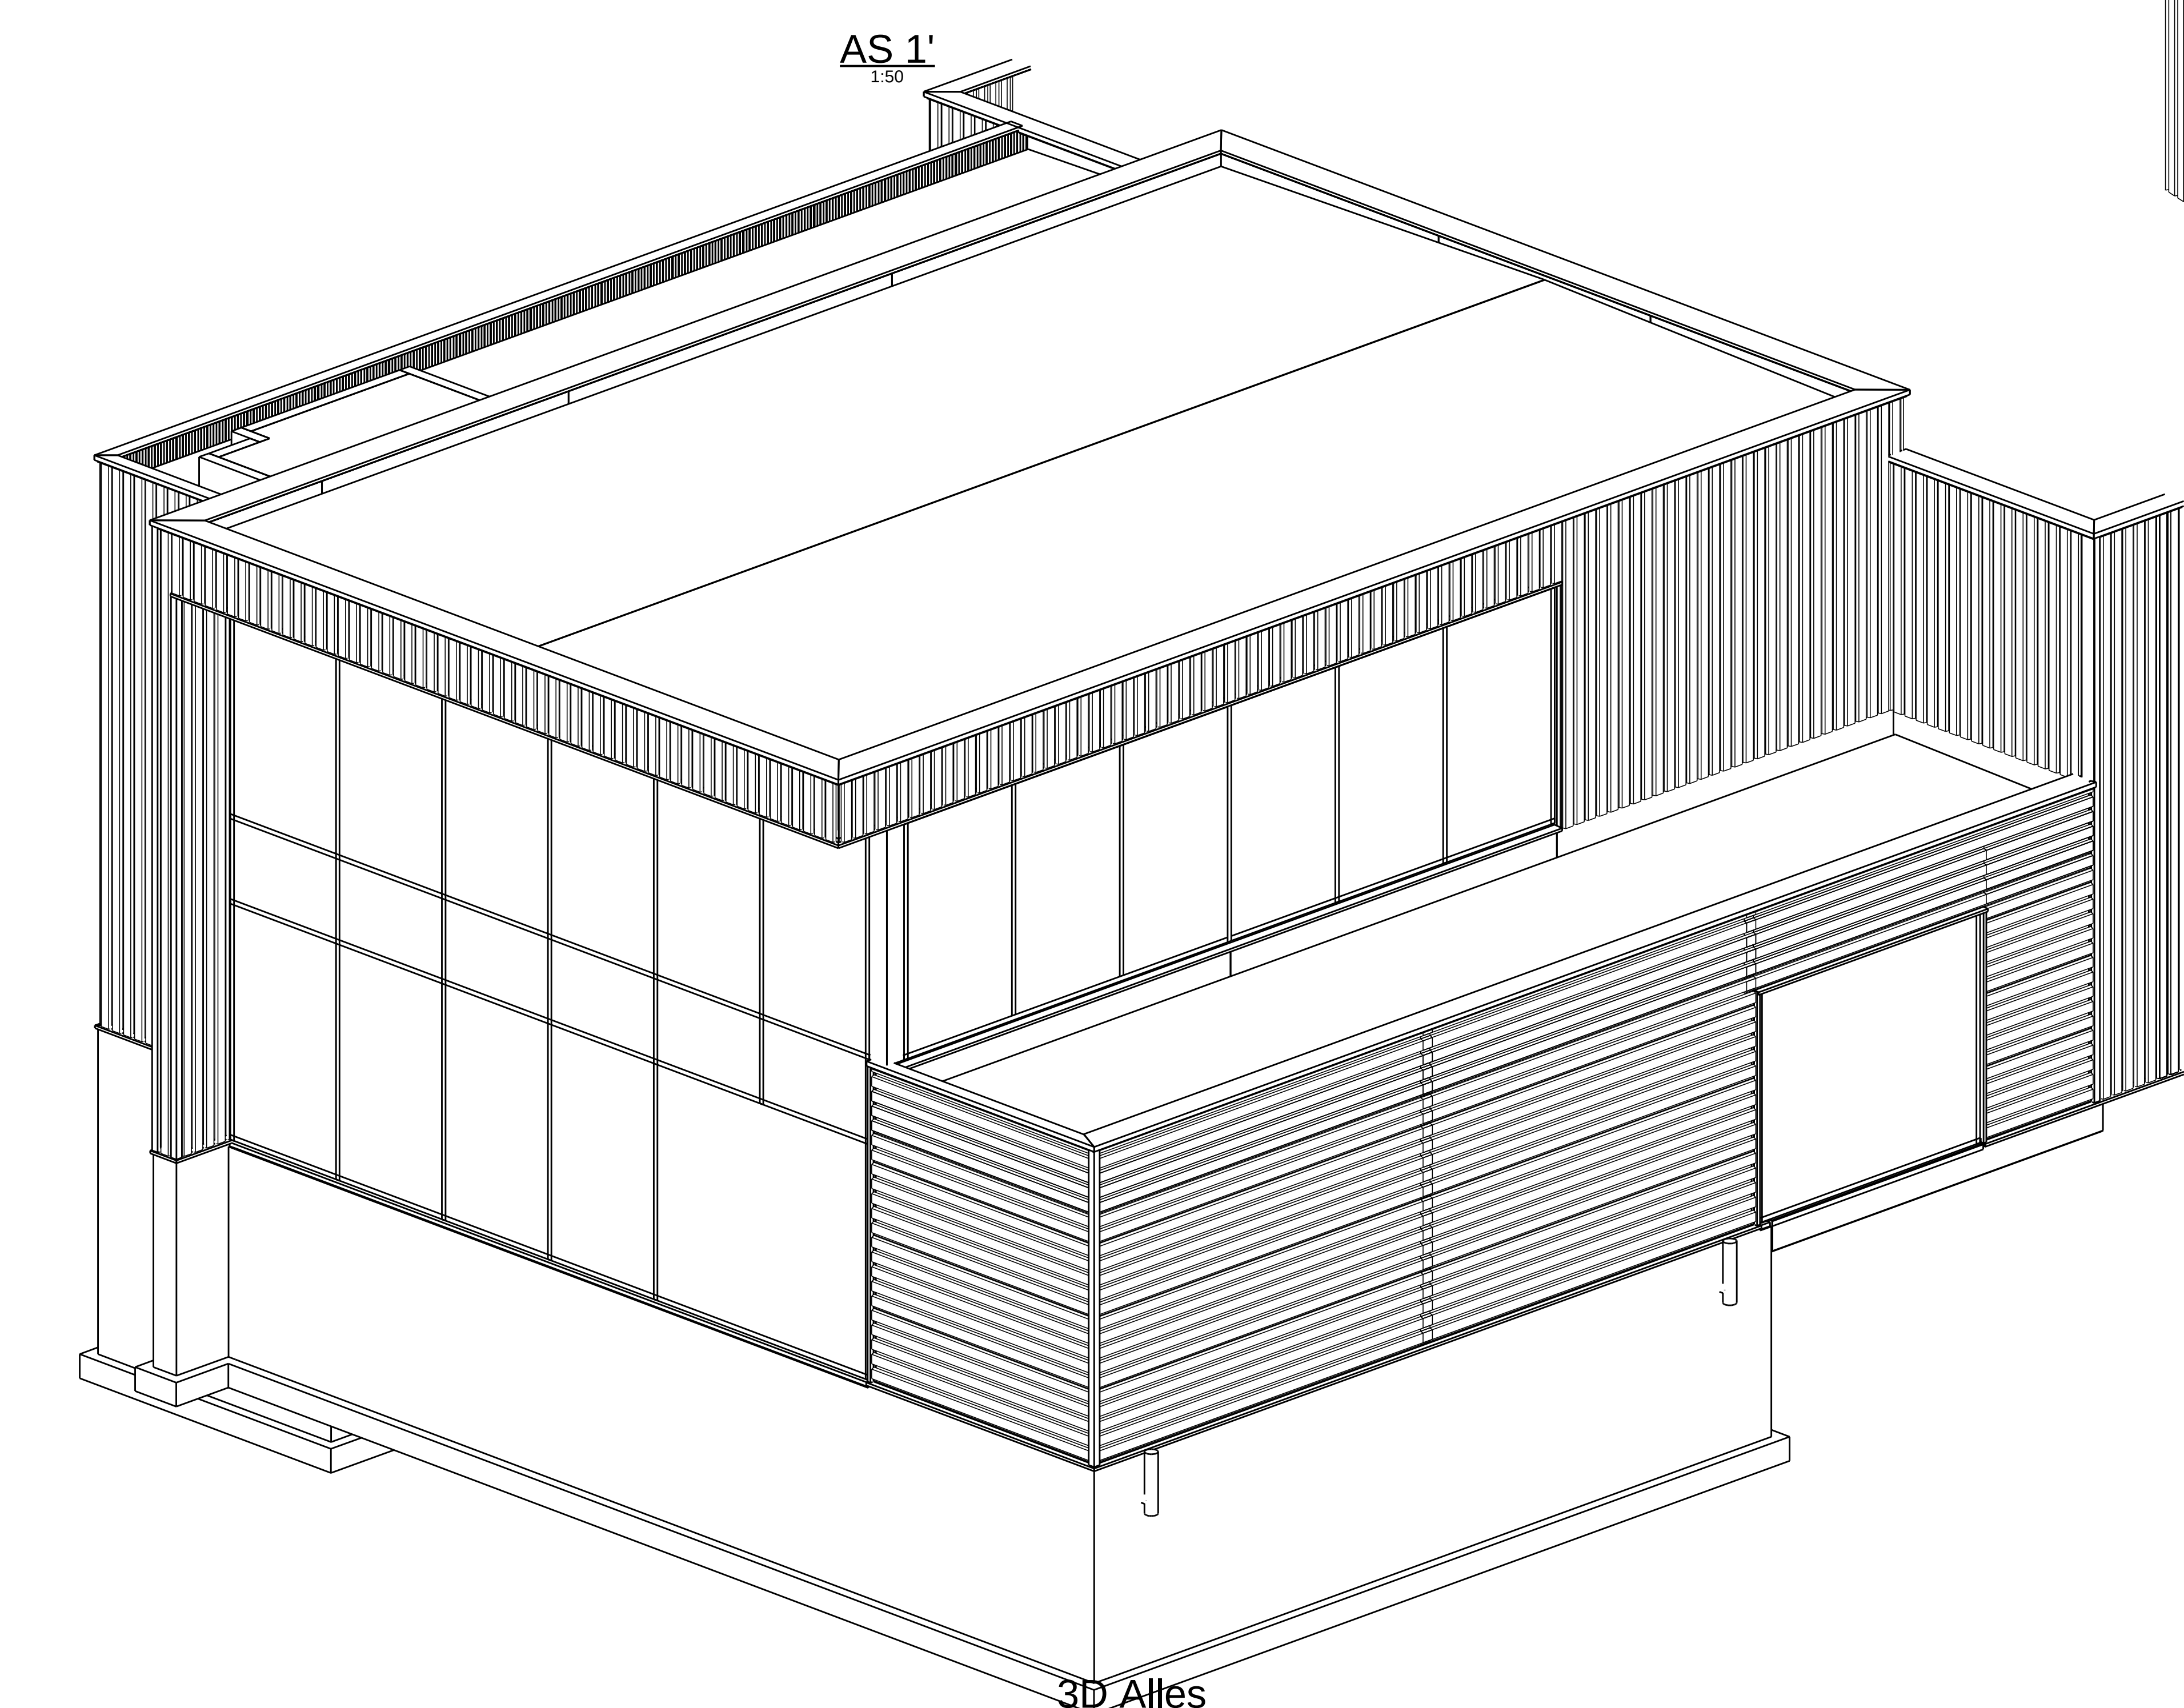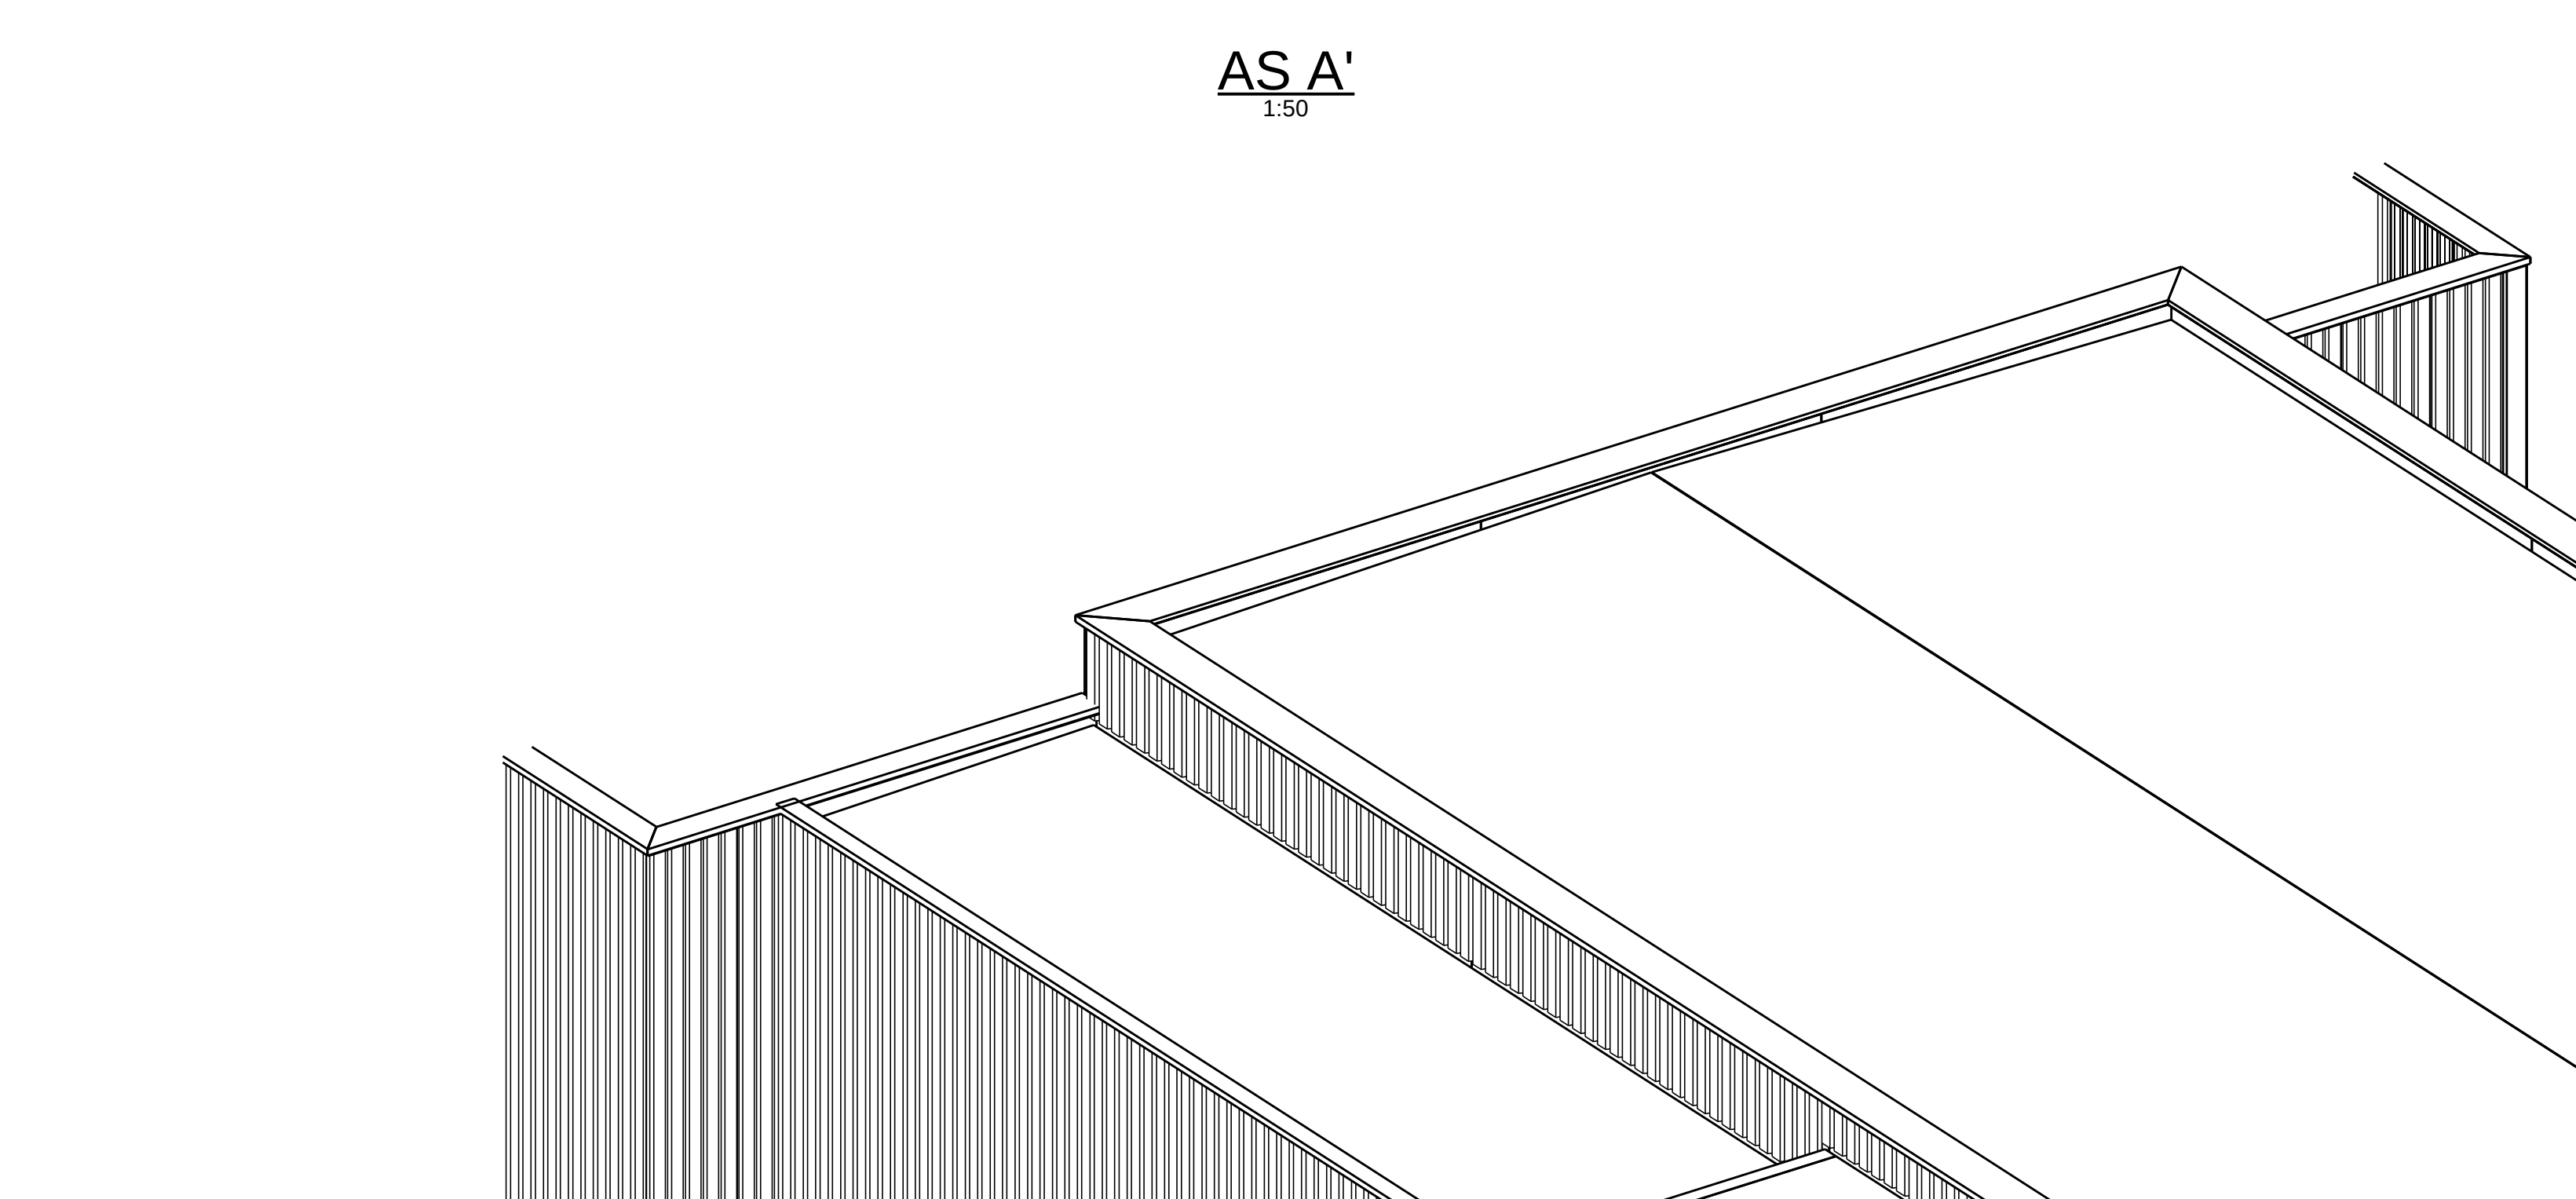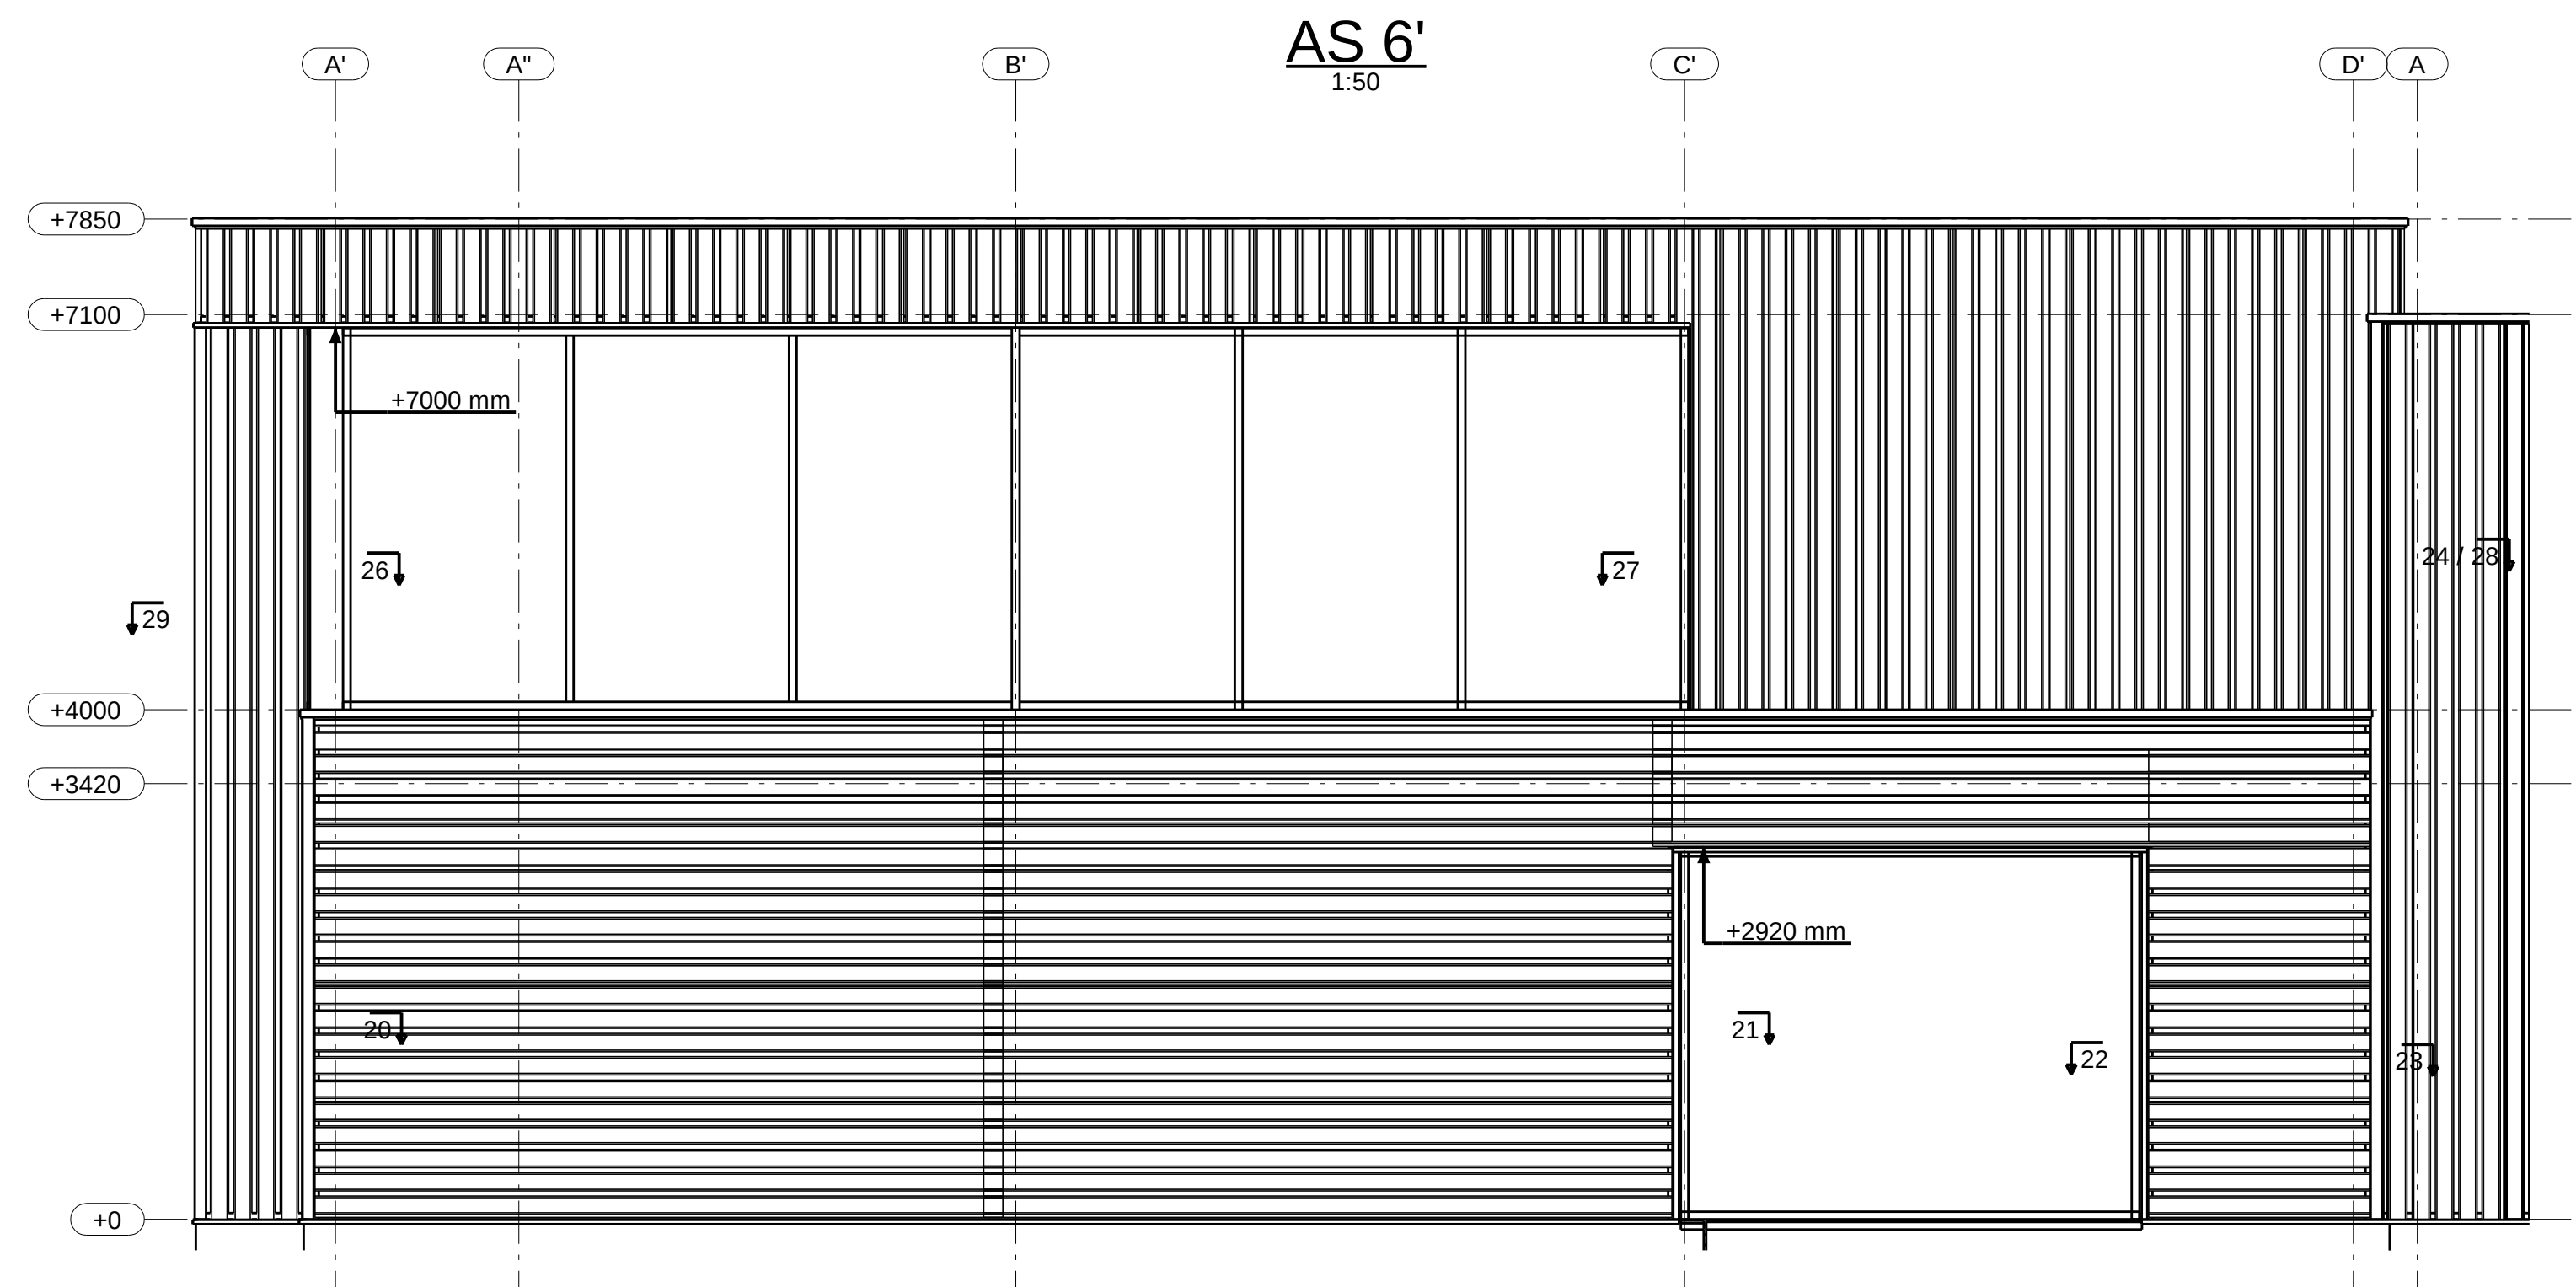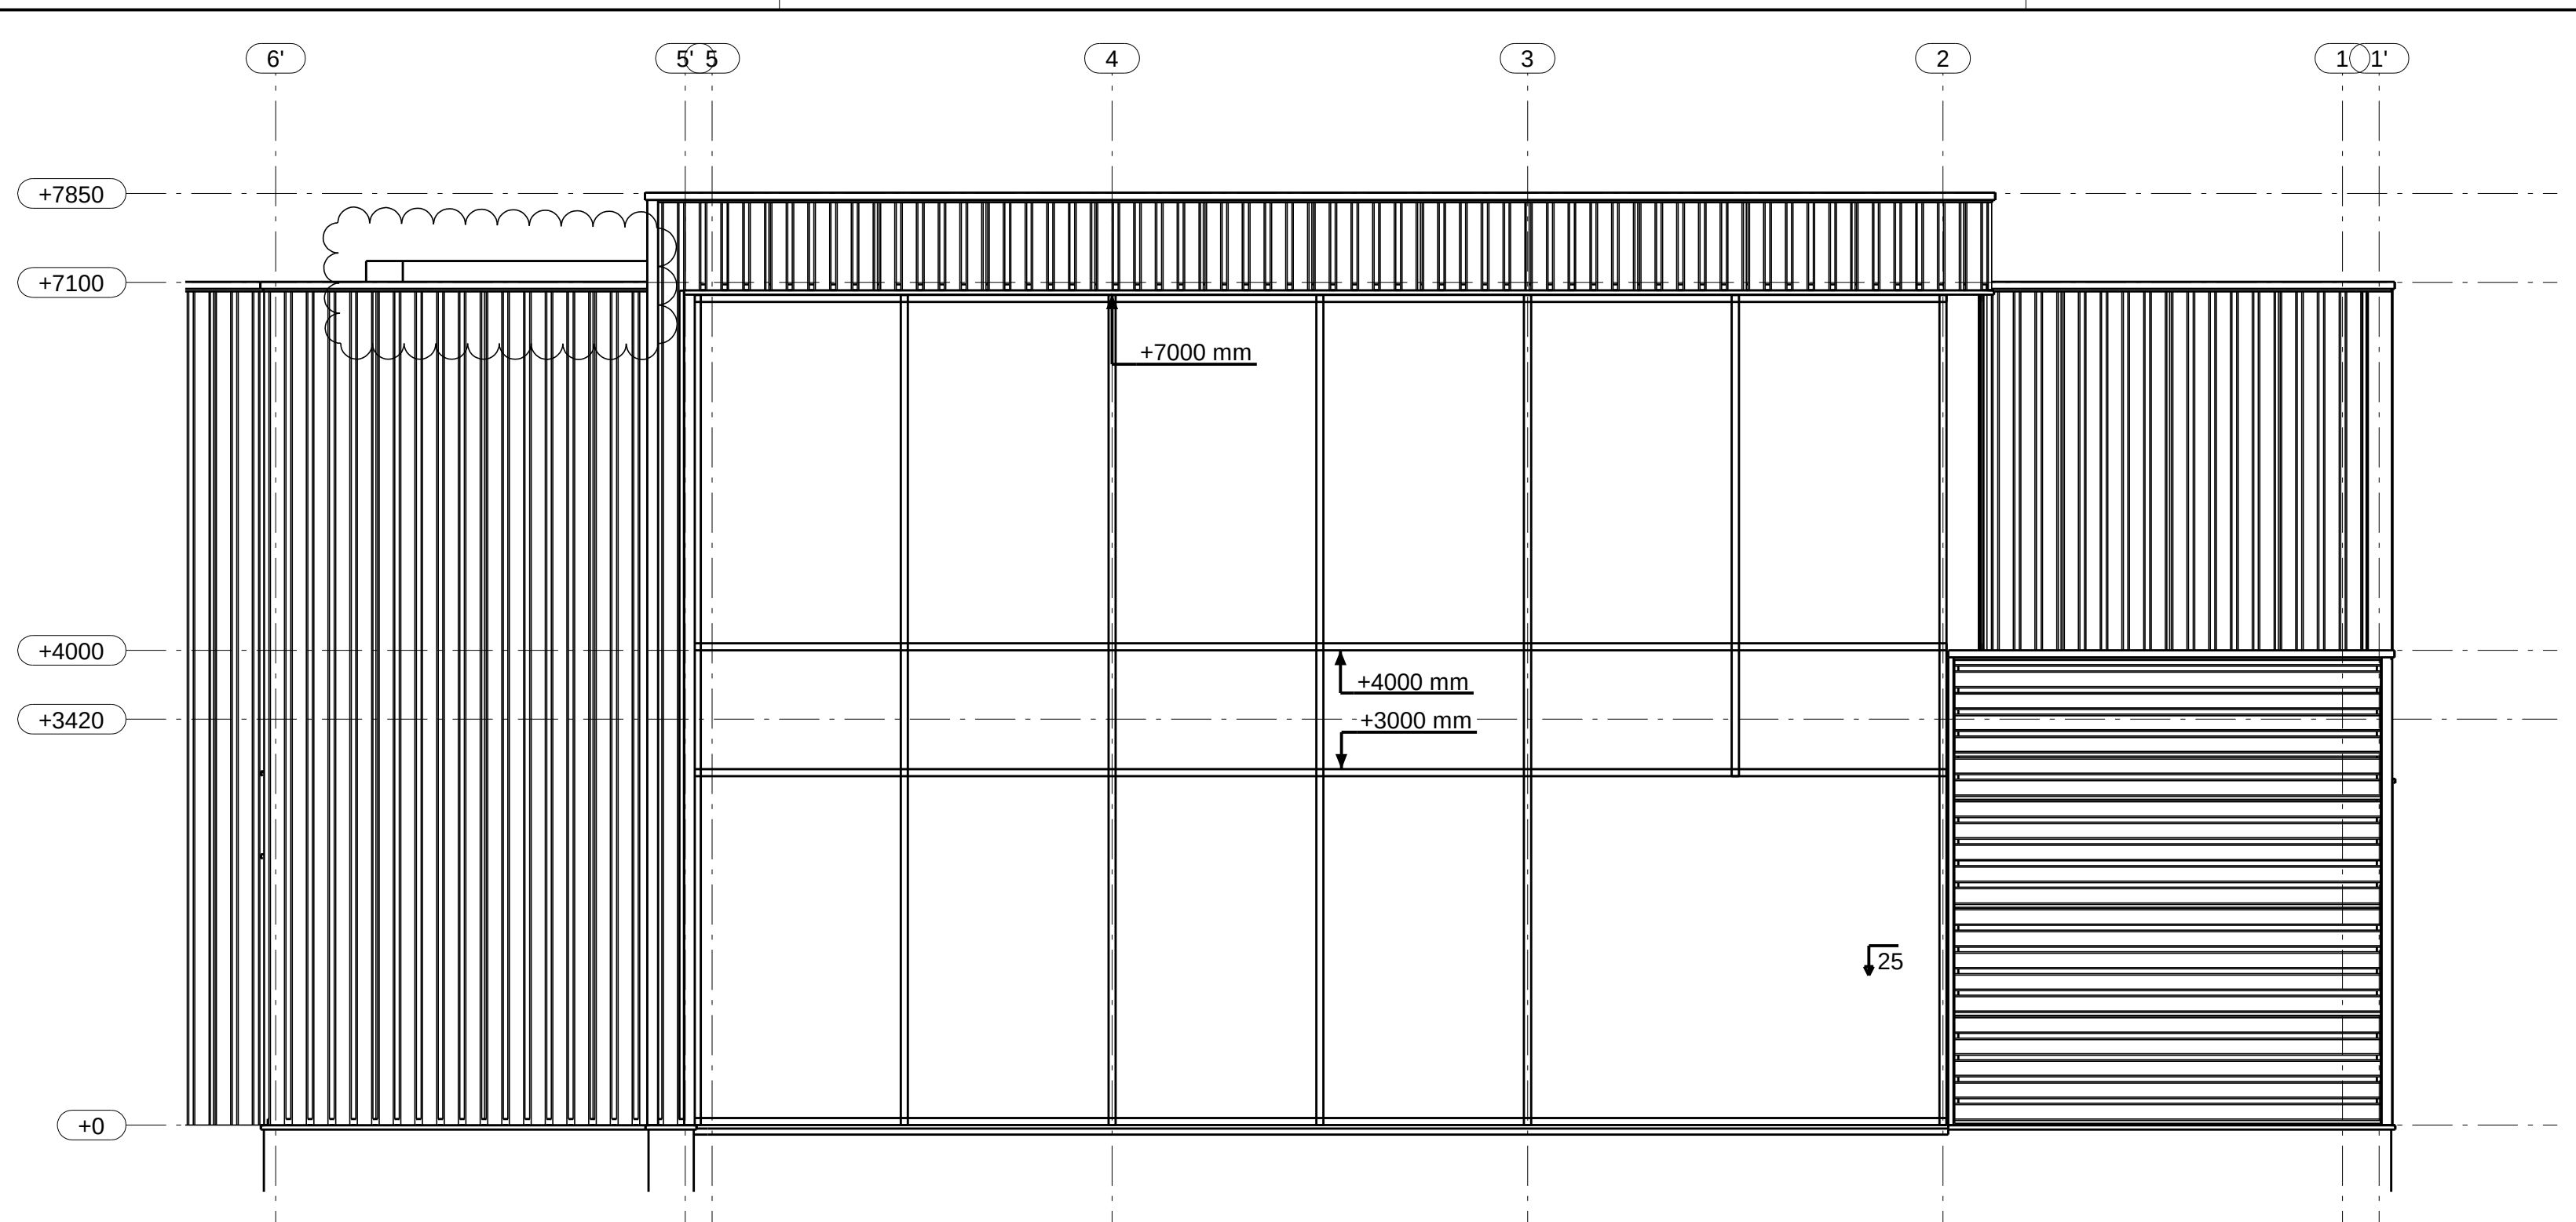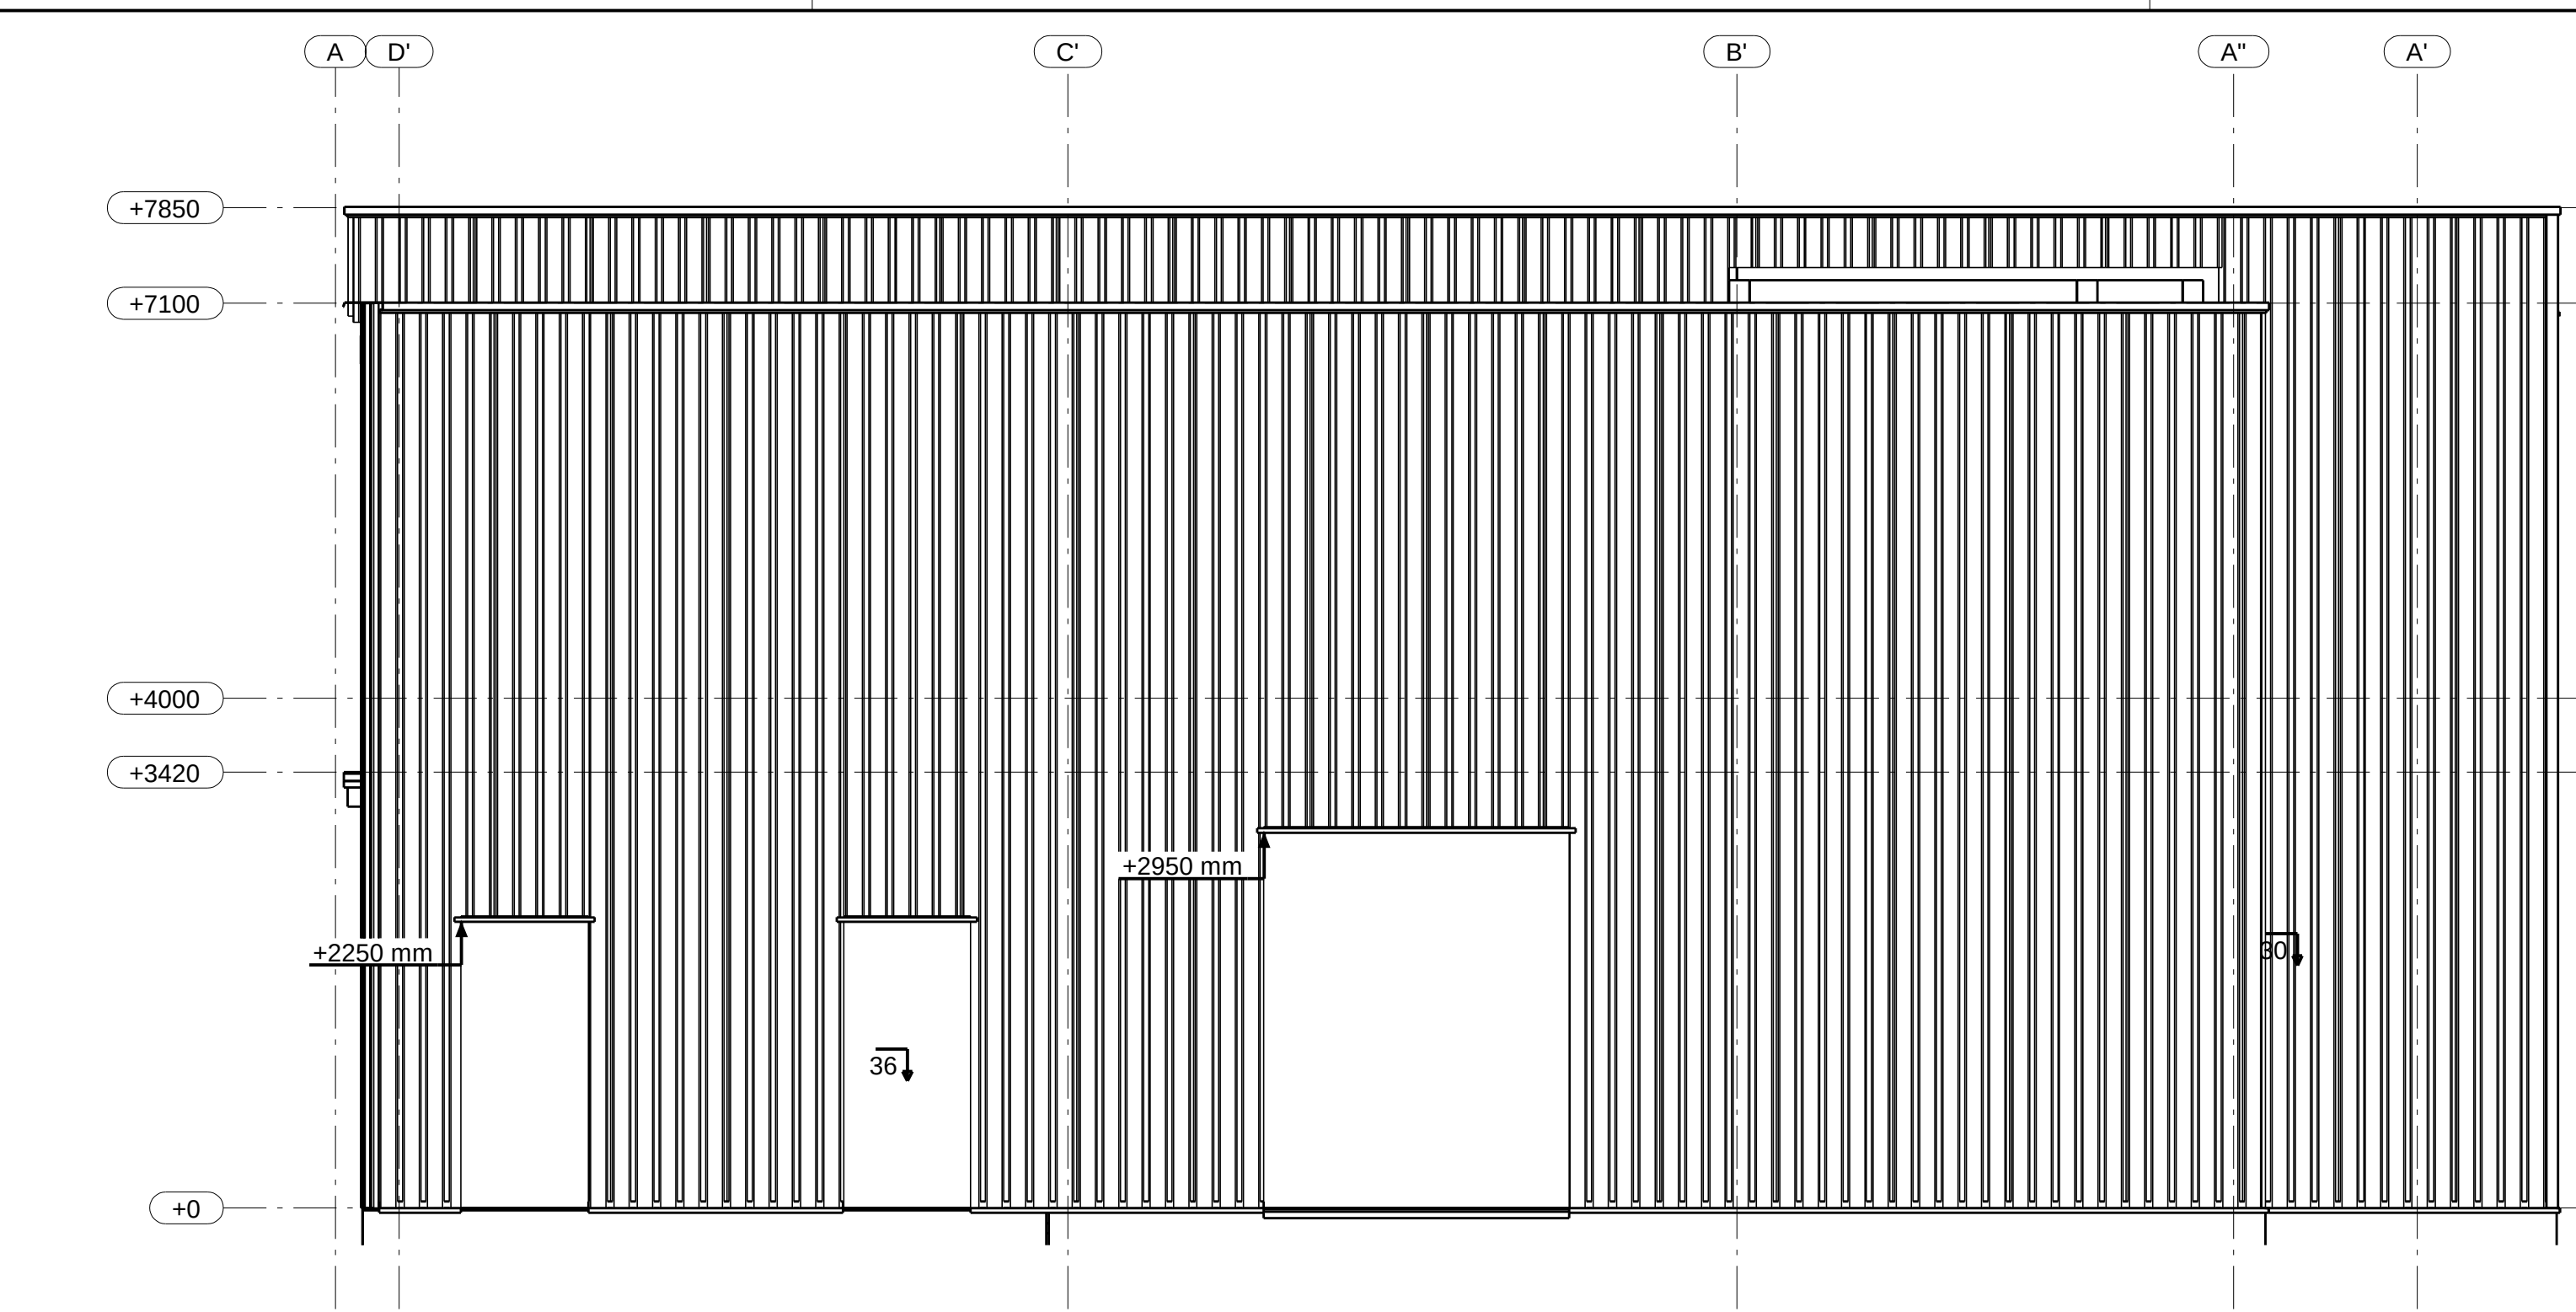


2	02	ZIE WOLKEN	17/12/12
1	01	WIJZIGING VOLGENS WOLKEN OP ANDERE PLANNEN	26/11/12
Rev. no.	Revisie merk	Revisie omschrijving	Revisie datum
Opdrachtgever:			Getekend: K. Huysmans
Opdracht:			Datum: 05.10.2012
Stolz : Uitbreiding toonzaal			Schaal: zie aanzicht (-en)
Bouwplaats:			Status:
Leuvensesteenweg 80, 3070 Kortenberg			
BOUTENKWALITEIT 8.8, TENZIJ ANDERS VERMELD			EUROPESE PROJECTIE
edibo®			Projectnummer: 12/723
Industriezone Katoelheide 1302			Formaat: A0
3920 Lommel - België			Tekening: 0.02
Tel: +32 (0) 11 / 54 11 59			Gevels achterbouw
Fax: +32 (0) 11 / 54 61 86			
Email: info@edibo.be			
WWW: http://www.edibo.be			

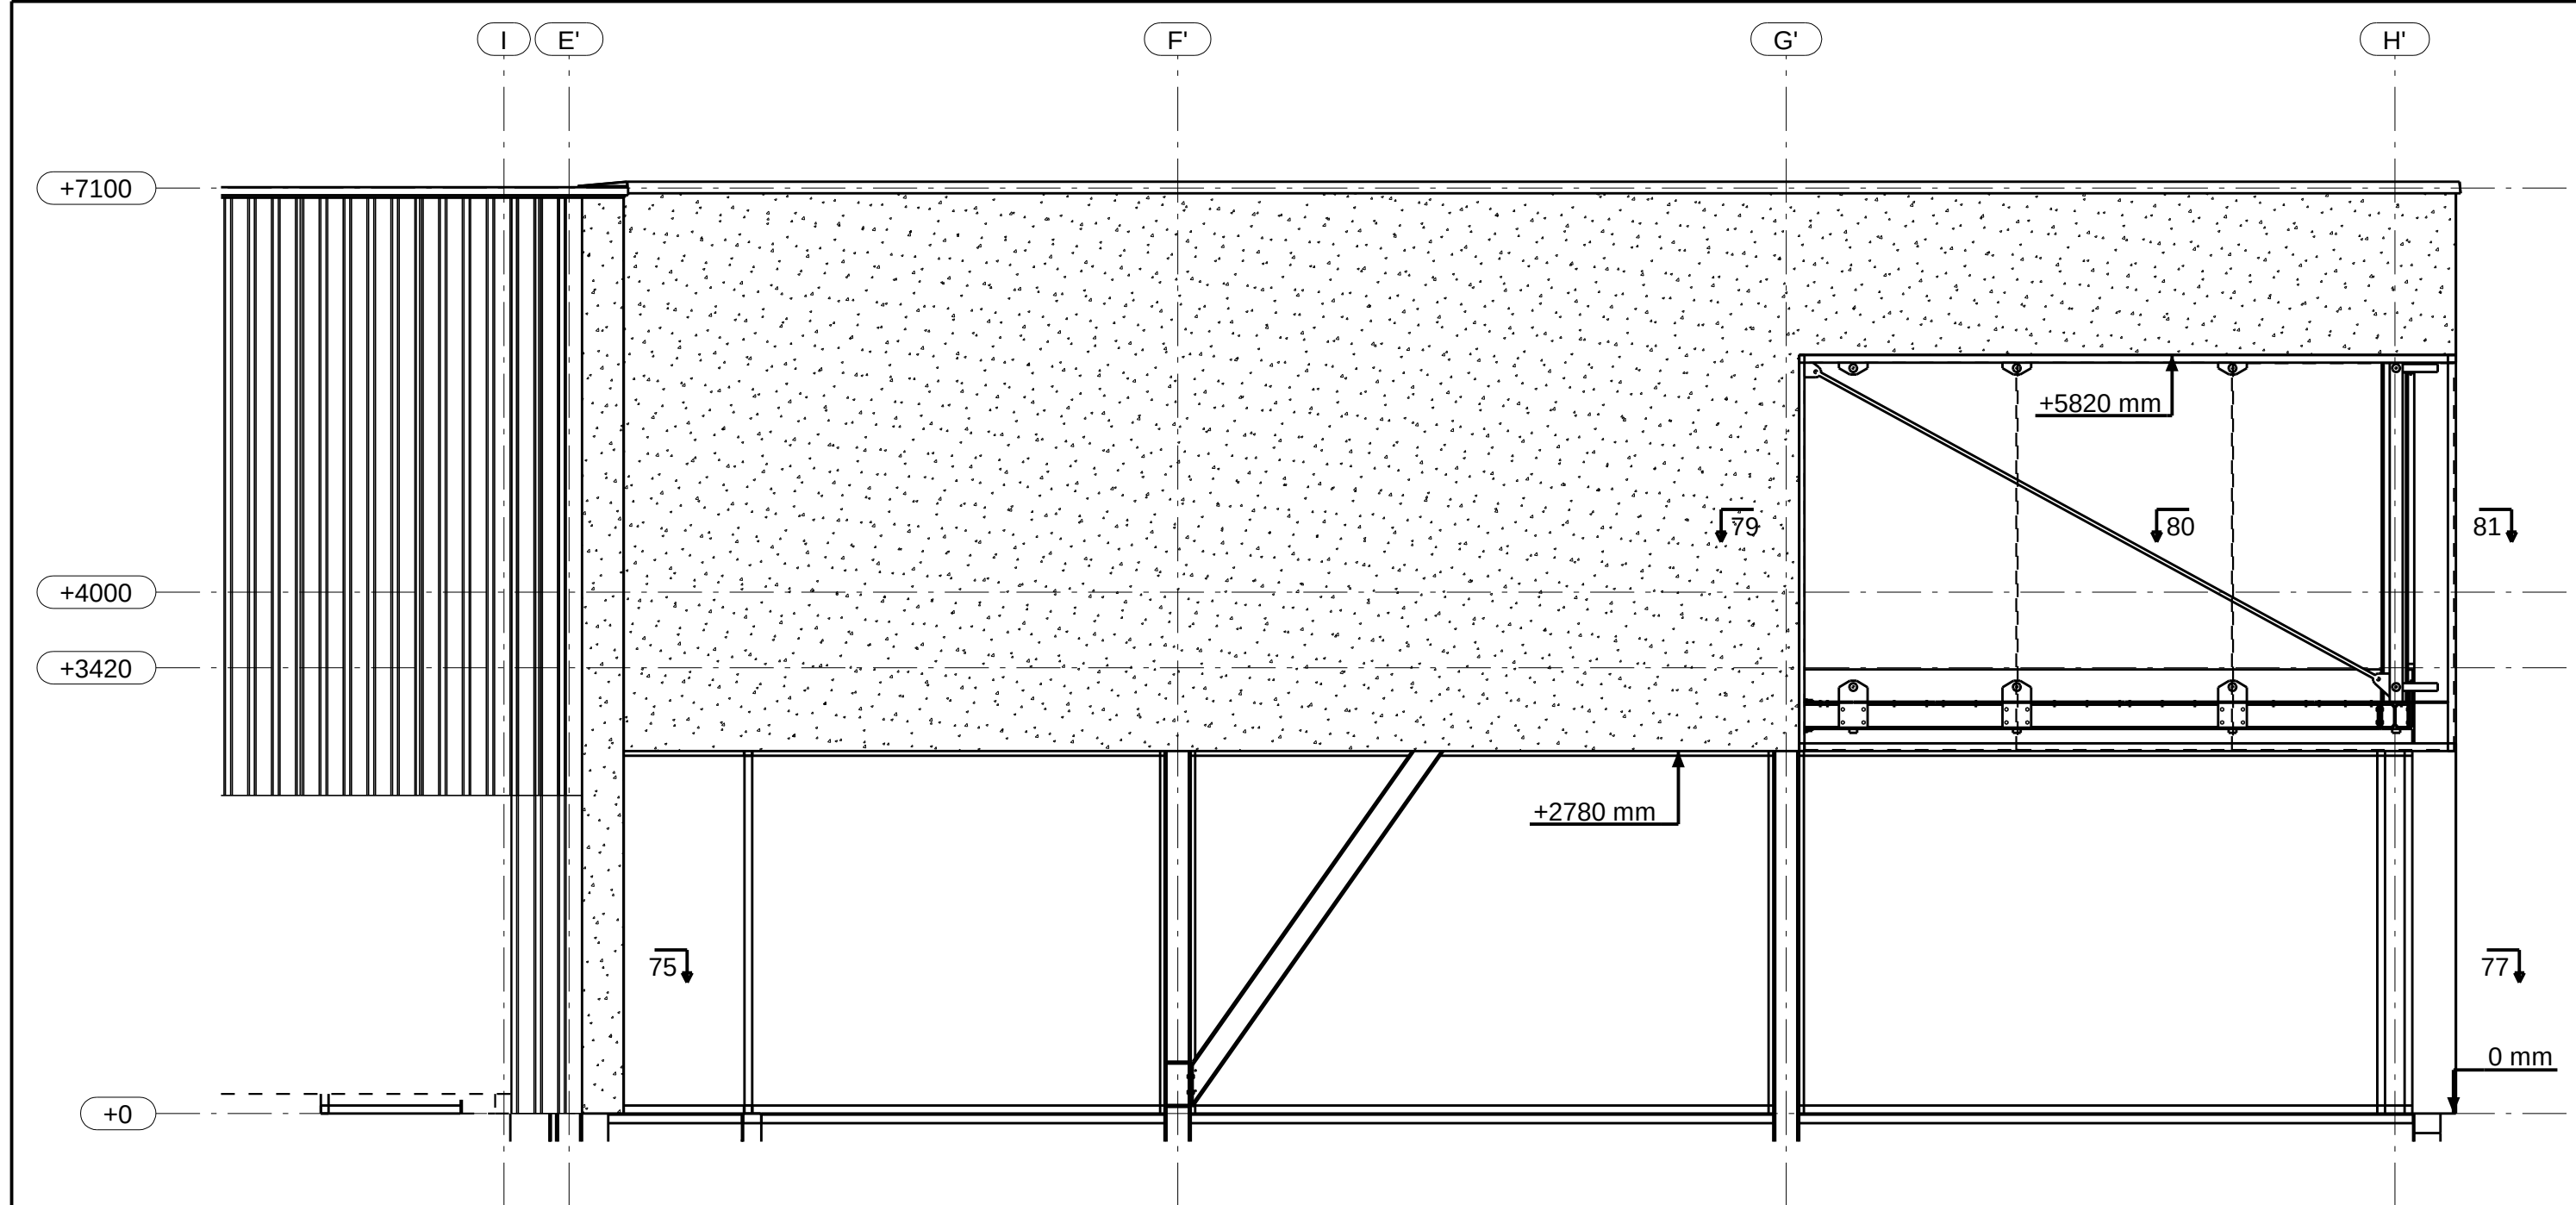


AS 1'
1:50

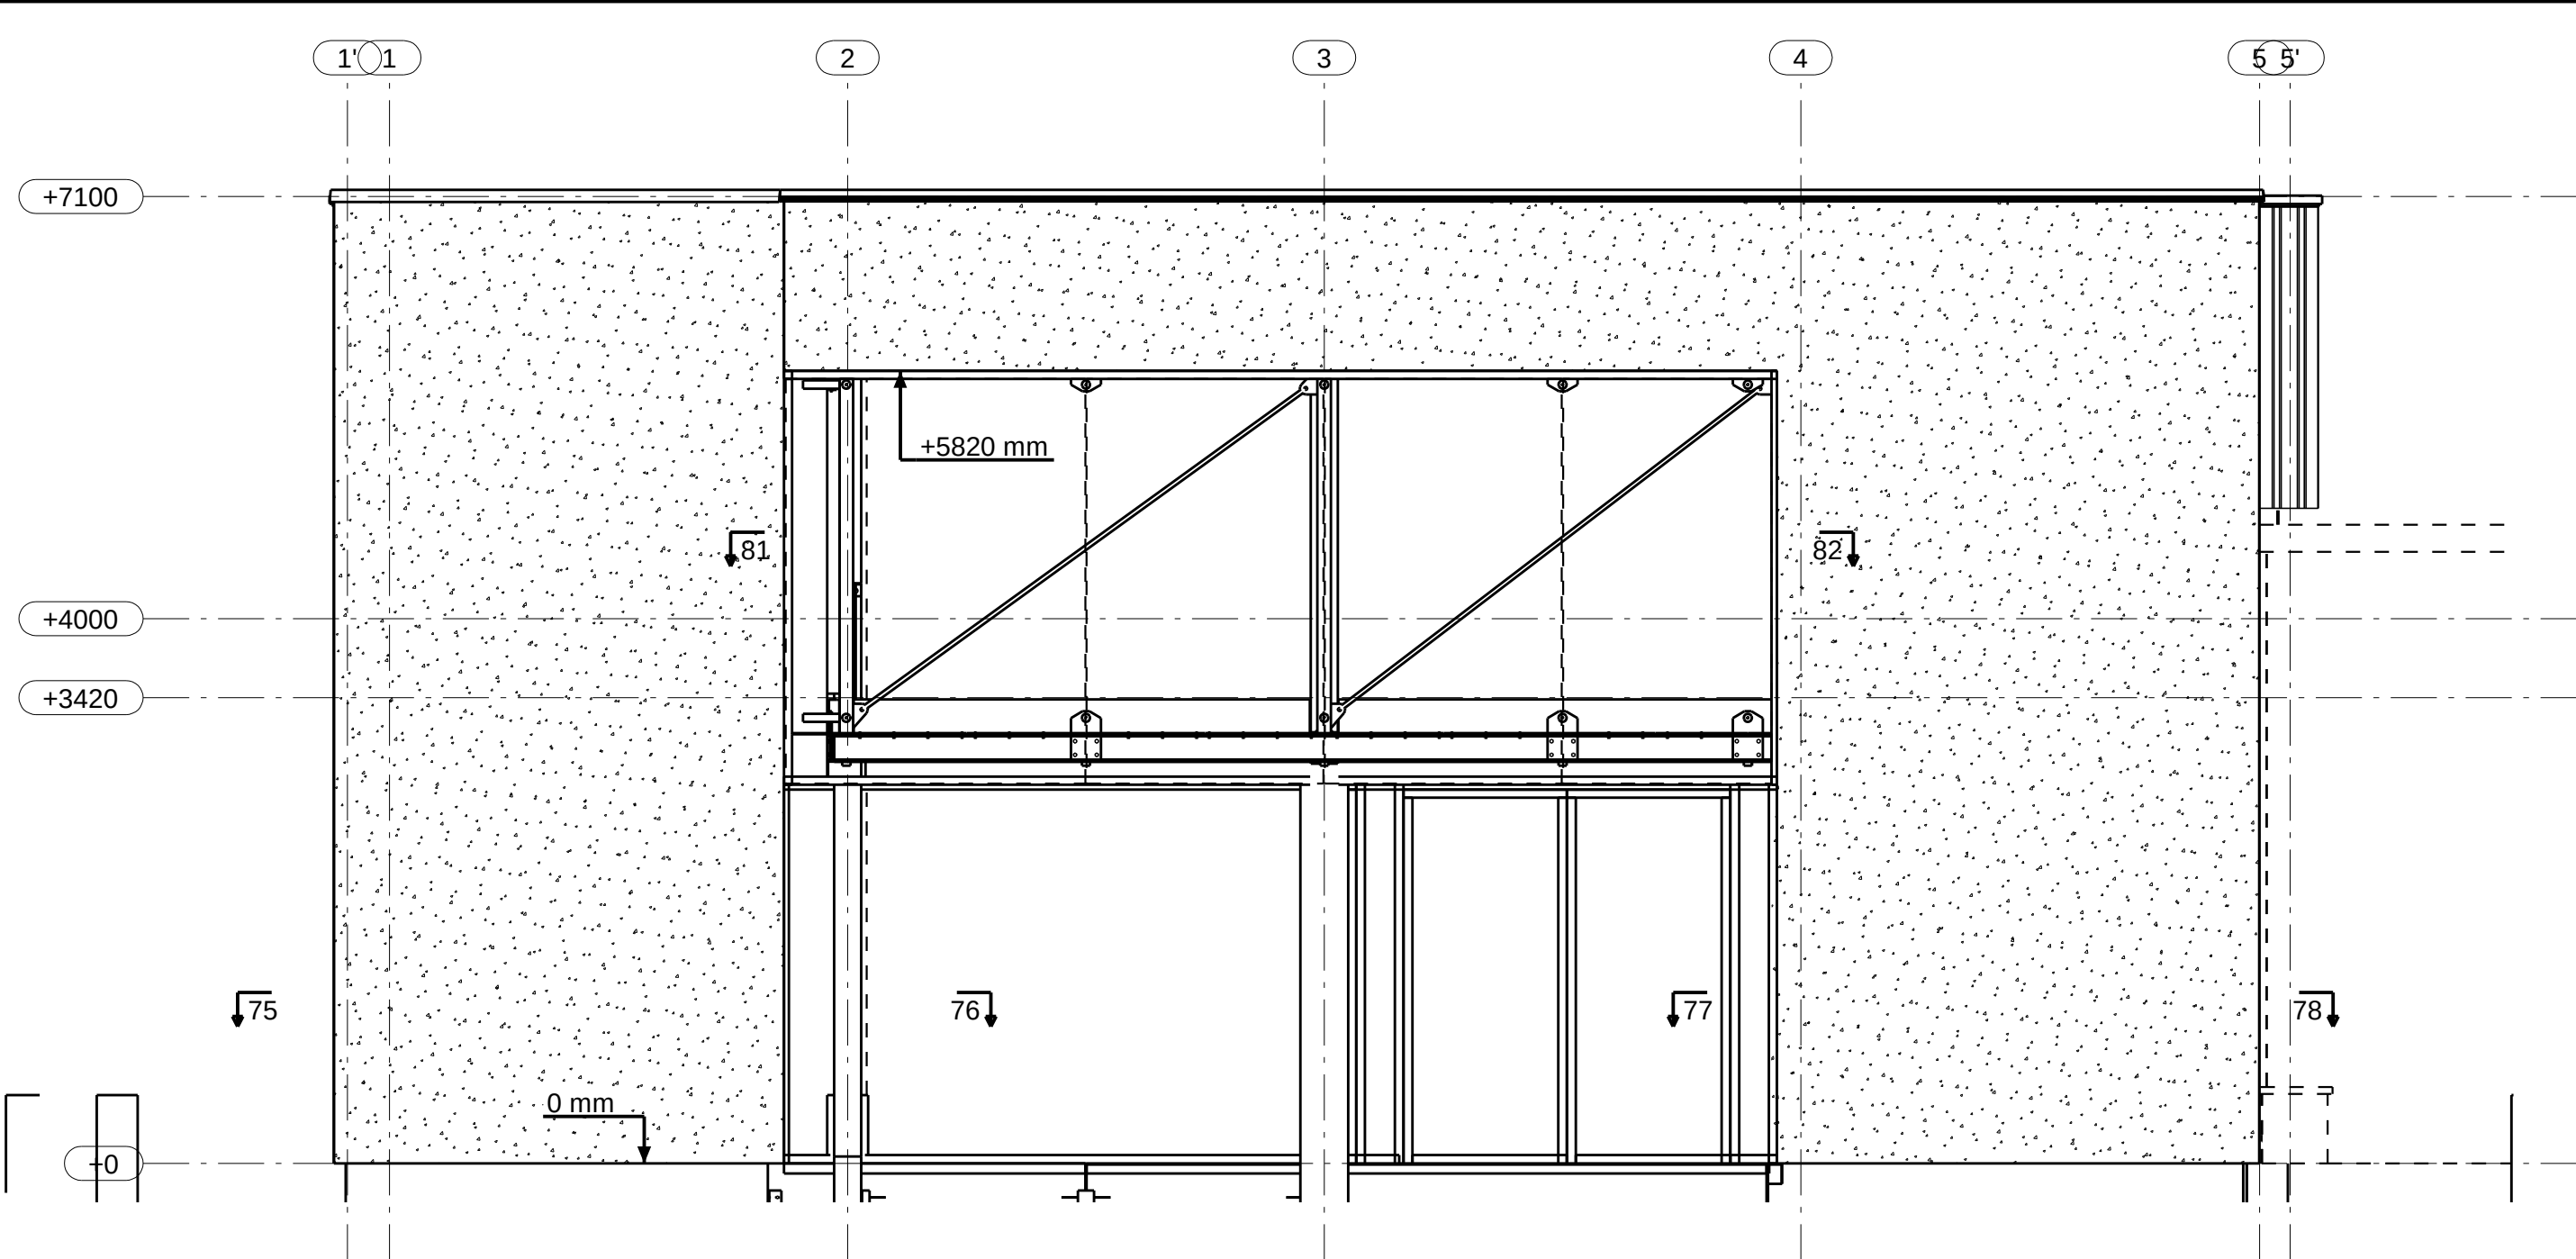

AS H'
1:50

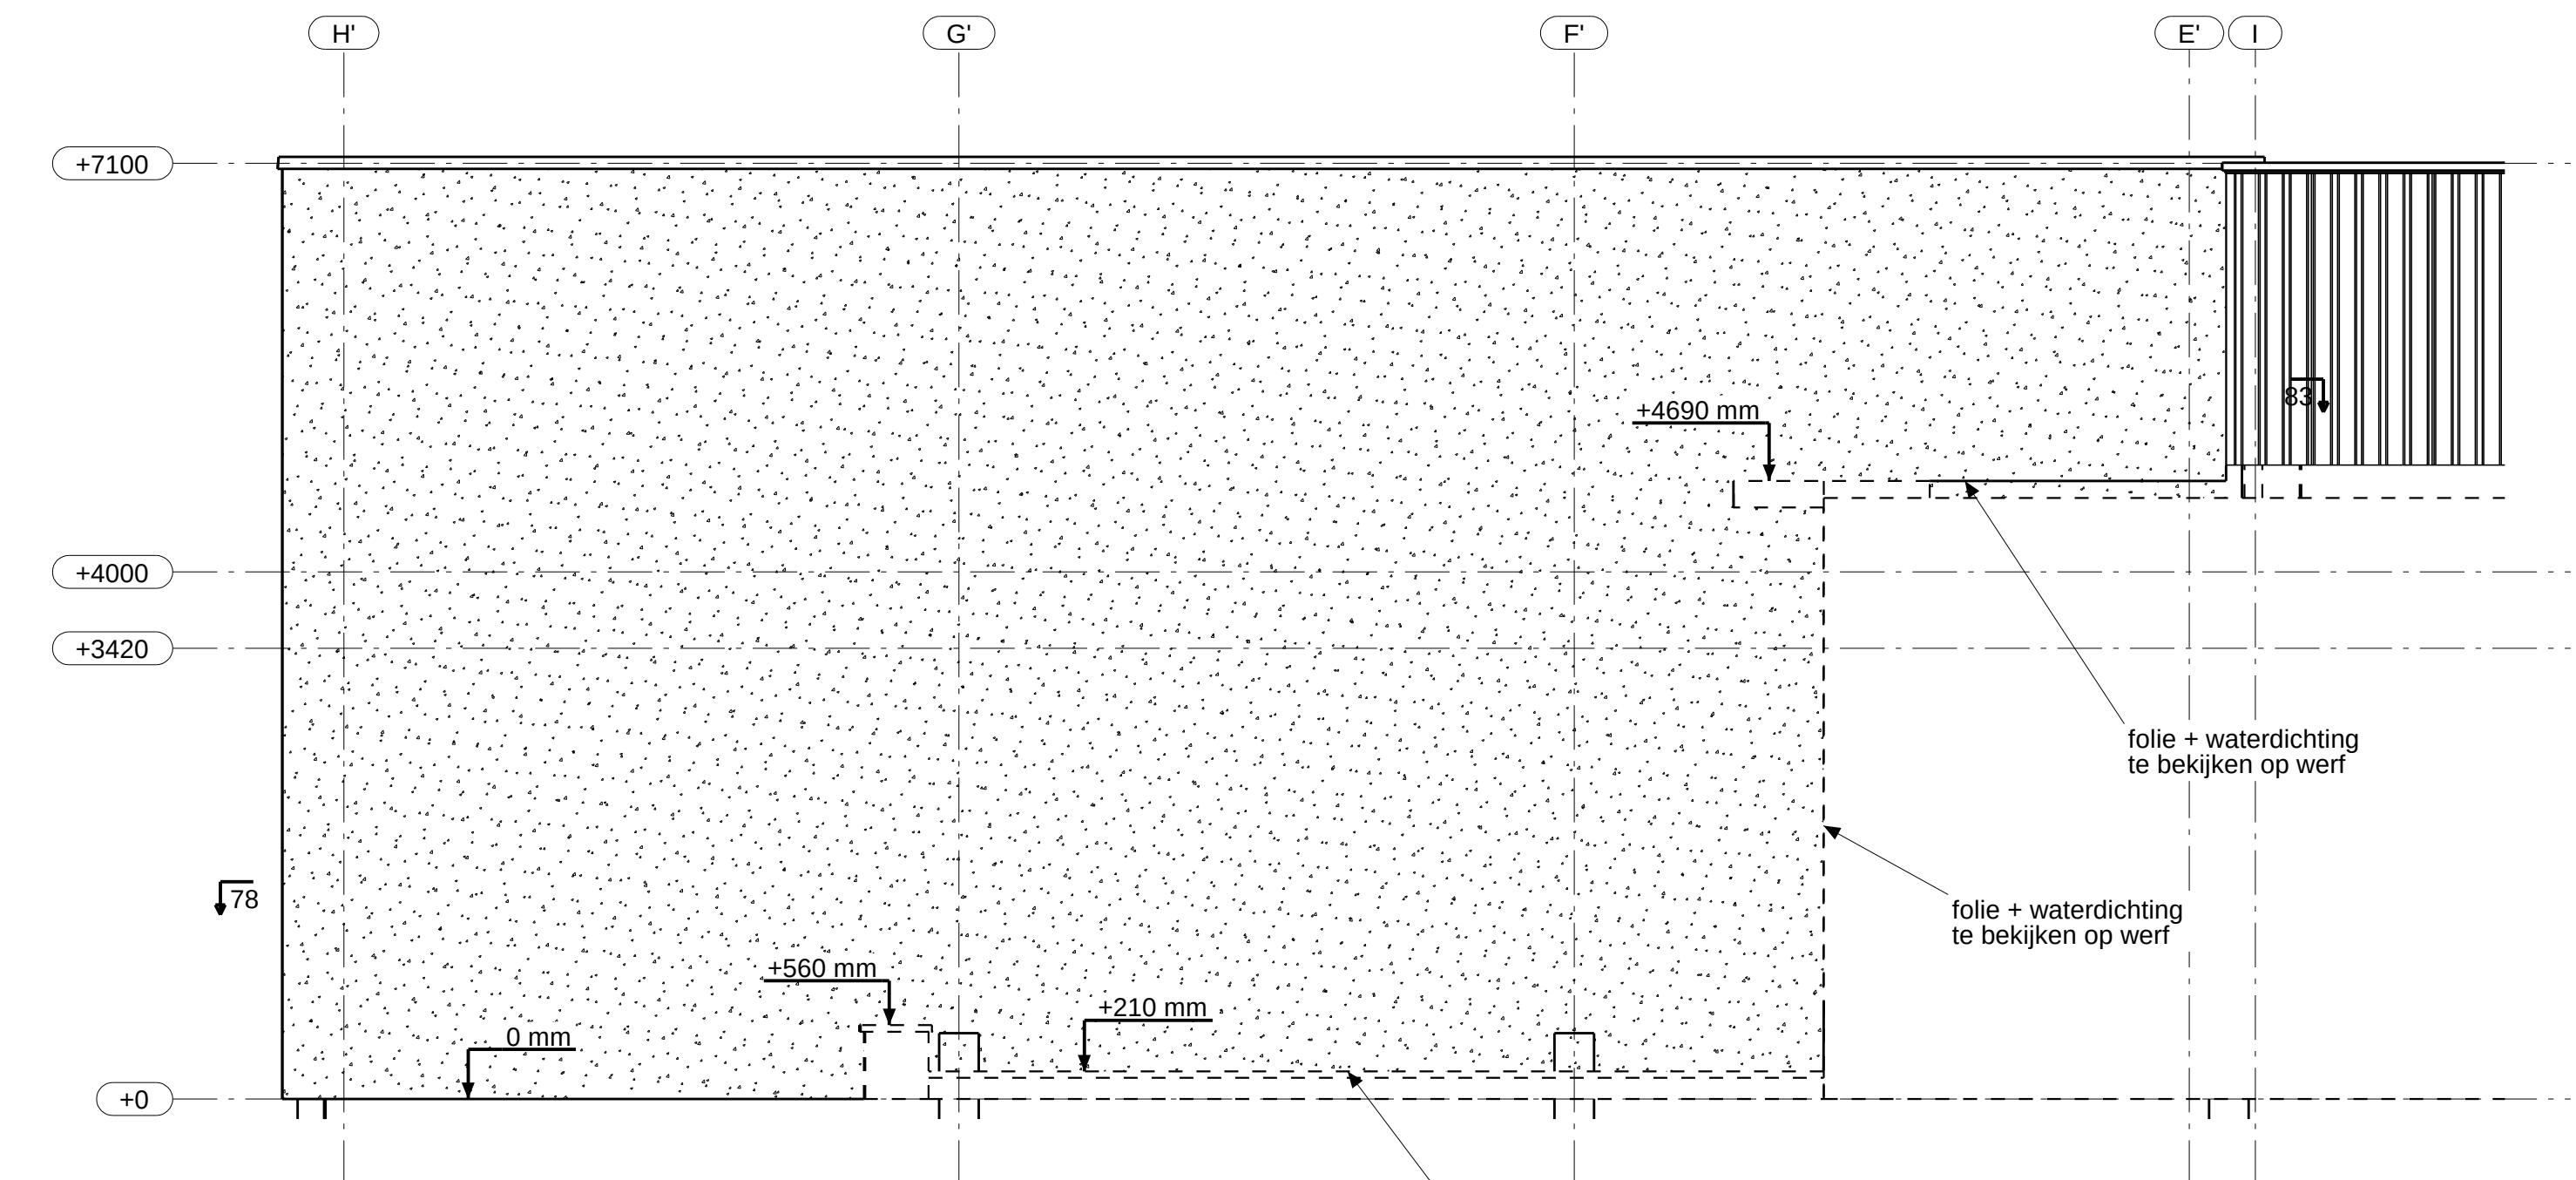


AS 5'
1:50

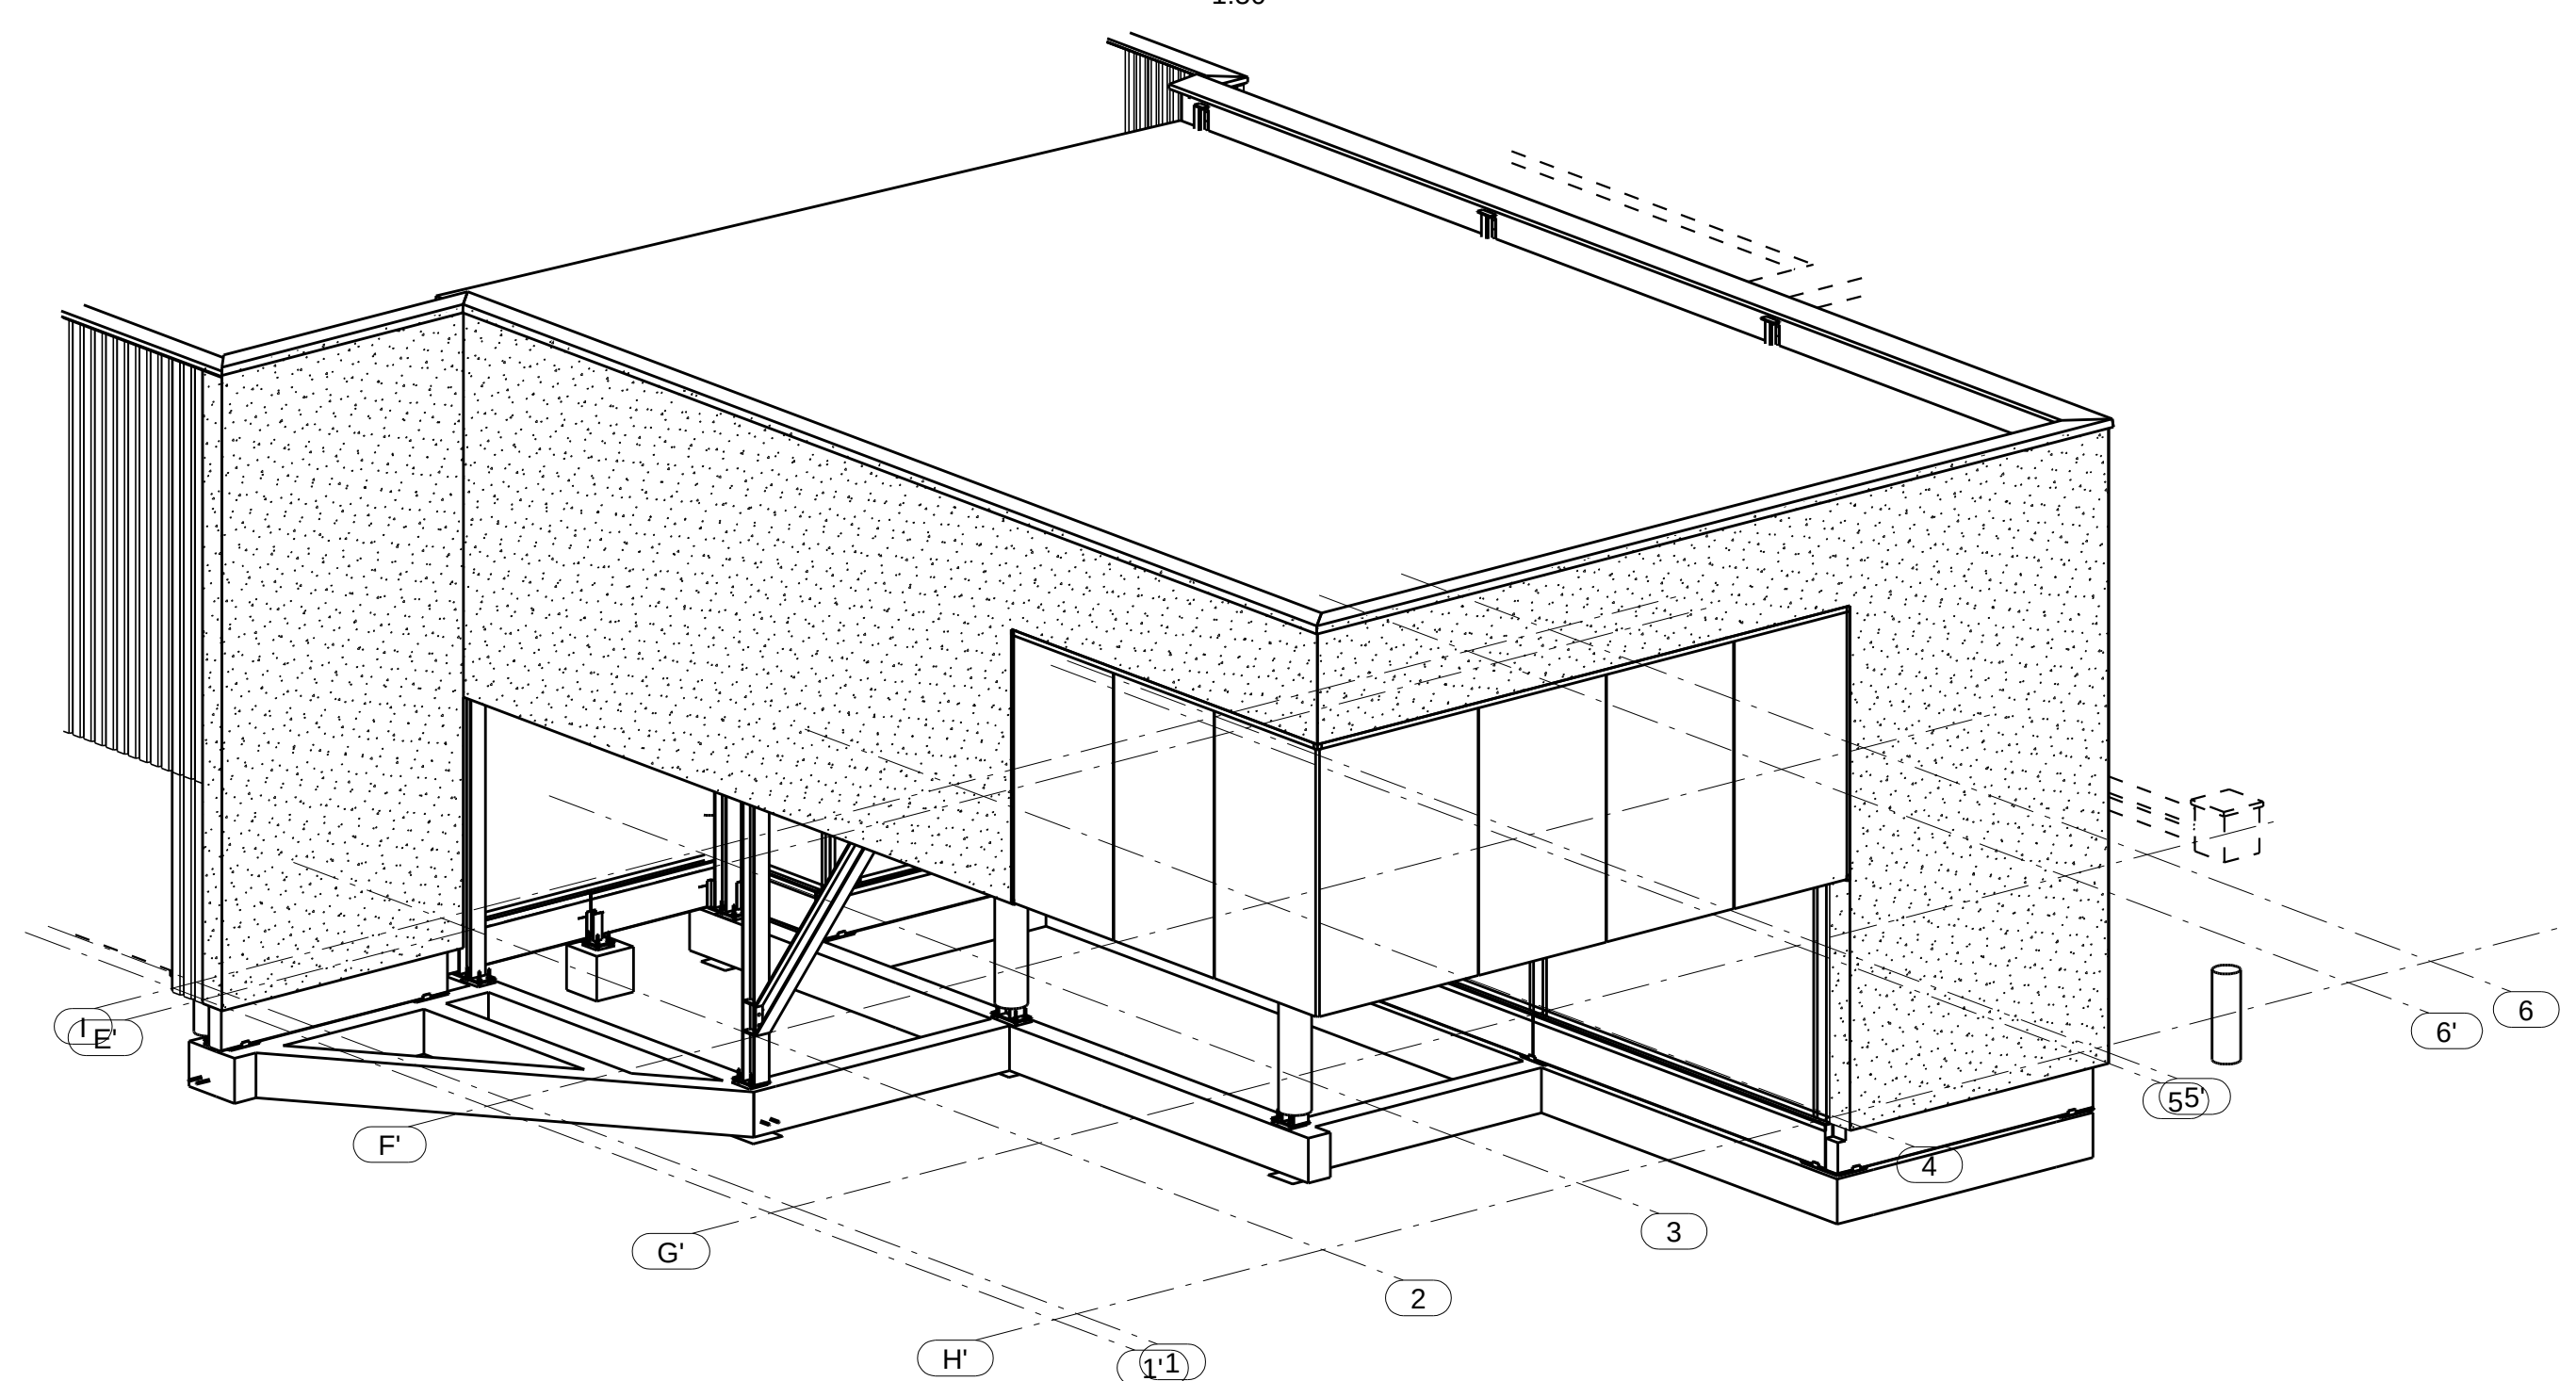





3D
1:75

2	02	ZIE WOLKEN	14/08/13
1	01	ZIE WOLKEN	23/05/13
Rev. no.	Revisie merk	Revisie omschrijving	Revisie datum
Opdrachtgever:			Getekend: K.Huysmans
Opdracht:			Datum: 26.02.2013
Stolz : Uitbreiding toonzaal			Schaal: zie aanzicht (-en)
Bouwplaats:			Status:
Leuvensesteenweg 80, 3070 Kortenberg			

BOUTENKWALITEIT 8.8, TENZIJ ANDERS VERMELD		EUROPESE PROJECTIE	
edibo®		Projectnummer: 12/723	
GENERAL CONTRACTOR INDUSTRIAL BUILDINGS		Formaat: A1	
Industriezone Maatheide 1302 3920 Lommel - België Tel: +32 (0) 11 / 54 11 59 Fax: +32 (0) 11 / 54 61 86 Email: info@edibo.be WWW: http://www.edibo.be		O.12	
		Gevels voorbouw	



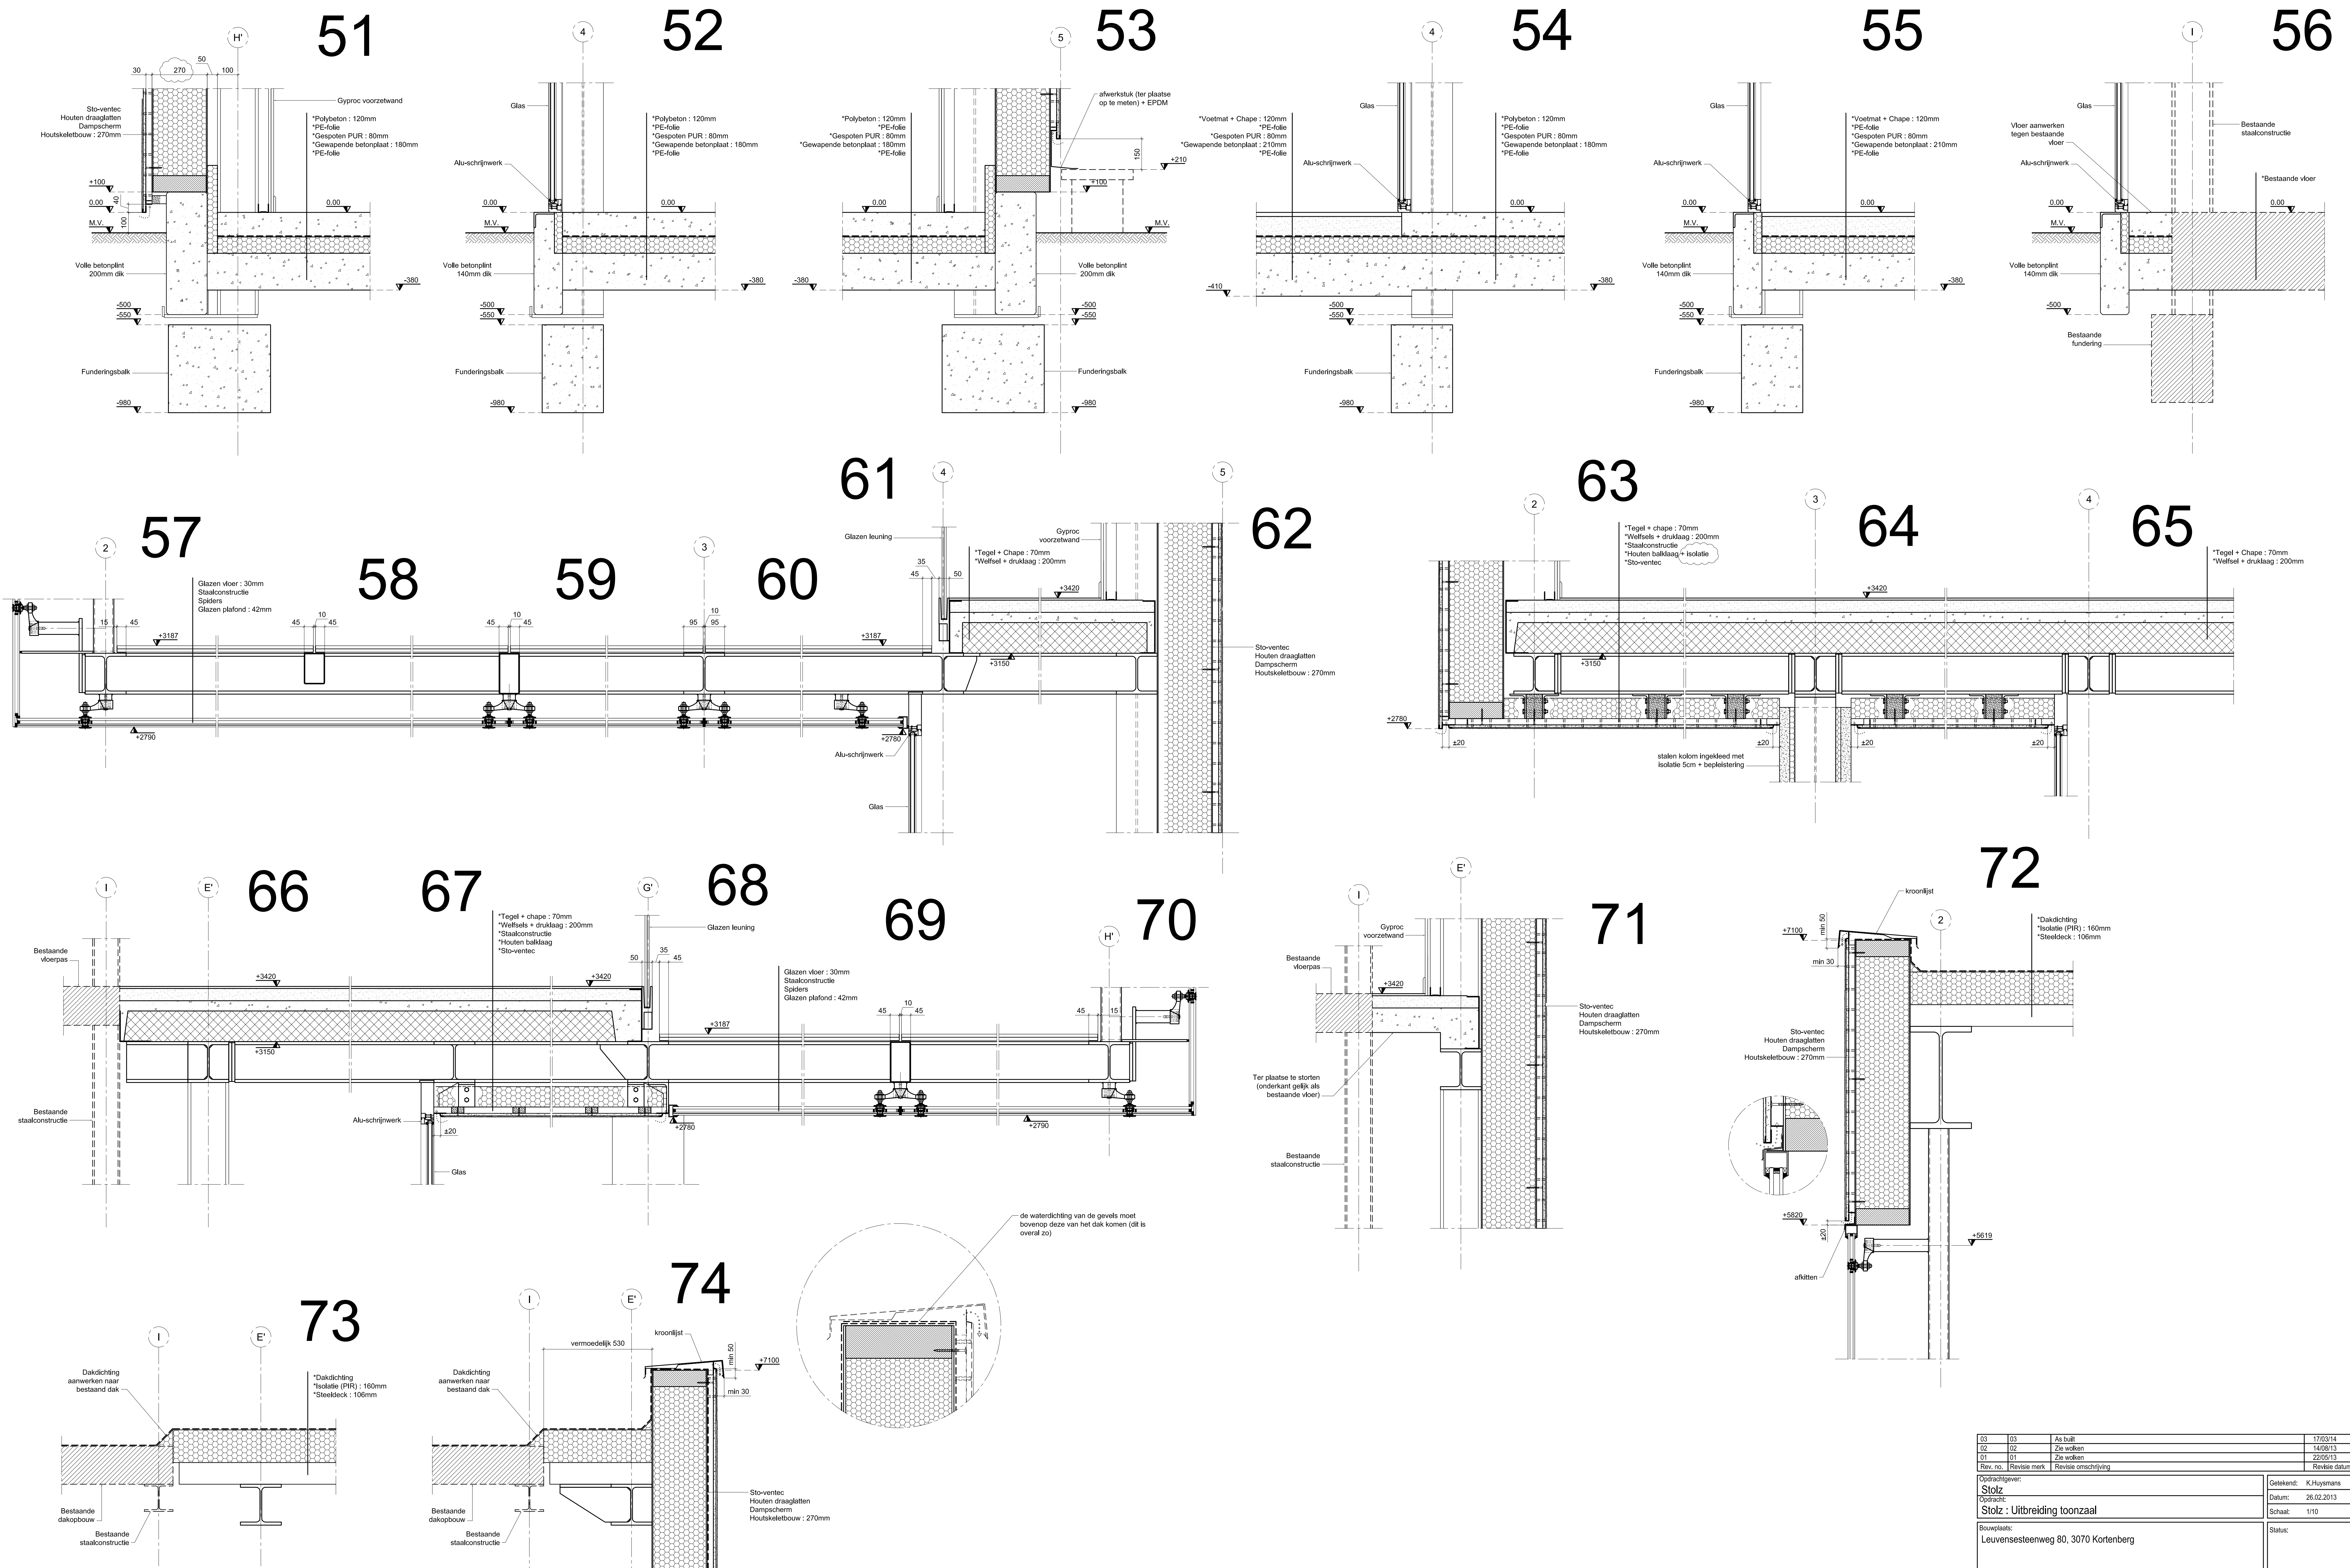


03	03	As built	17/03/14
02	02	Zie walken	14/08/13
01	01	Zie walken	22/05/13
Rev. no.	Revisie merk	Revisie omschrijving	Revisie datum
Opdrachtgever:		Getekend: K. Huysmans	
Stolz		Datum: 26.02.2013	
Opsteller:		Schale: 1/10	
Bouwplaats:		Status:	
Leuvensesteenweg 80, 3070 Kortenberg			
BOUTENKwaliteit 8.8. TENZIJ anders vermeld		EUROPESE PROJECTIE	
ediba		Industriezone Maalheide 1302	
GENERAL CONTRACTOR		3920 Lommel - België	
INDUSTRIAL BUILDINGS		Tel: +32 (0) 11 / 54 11 59	
		Fax: +32 (0) 11 / 54 61 86	
		Email: info@ediba.be	
		WWW: http://www.ediba.be	
		12723	
		Tekenning	
		0.14	
		Details 51 tem 74 voorbouw	

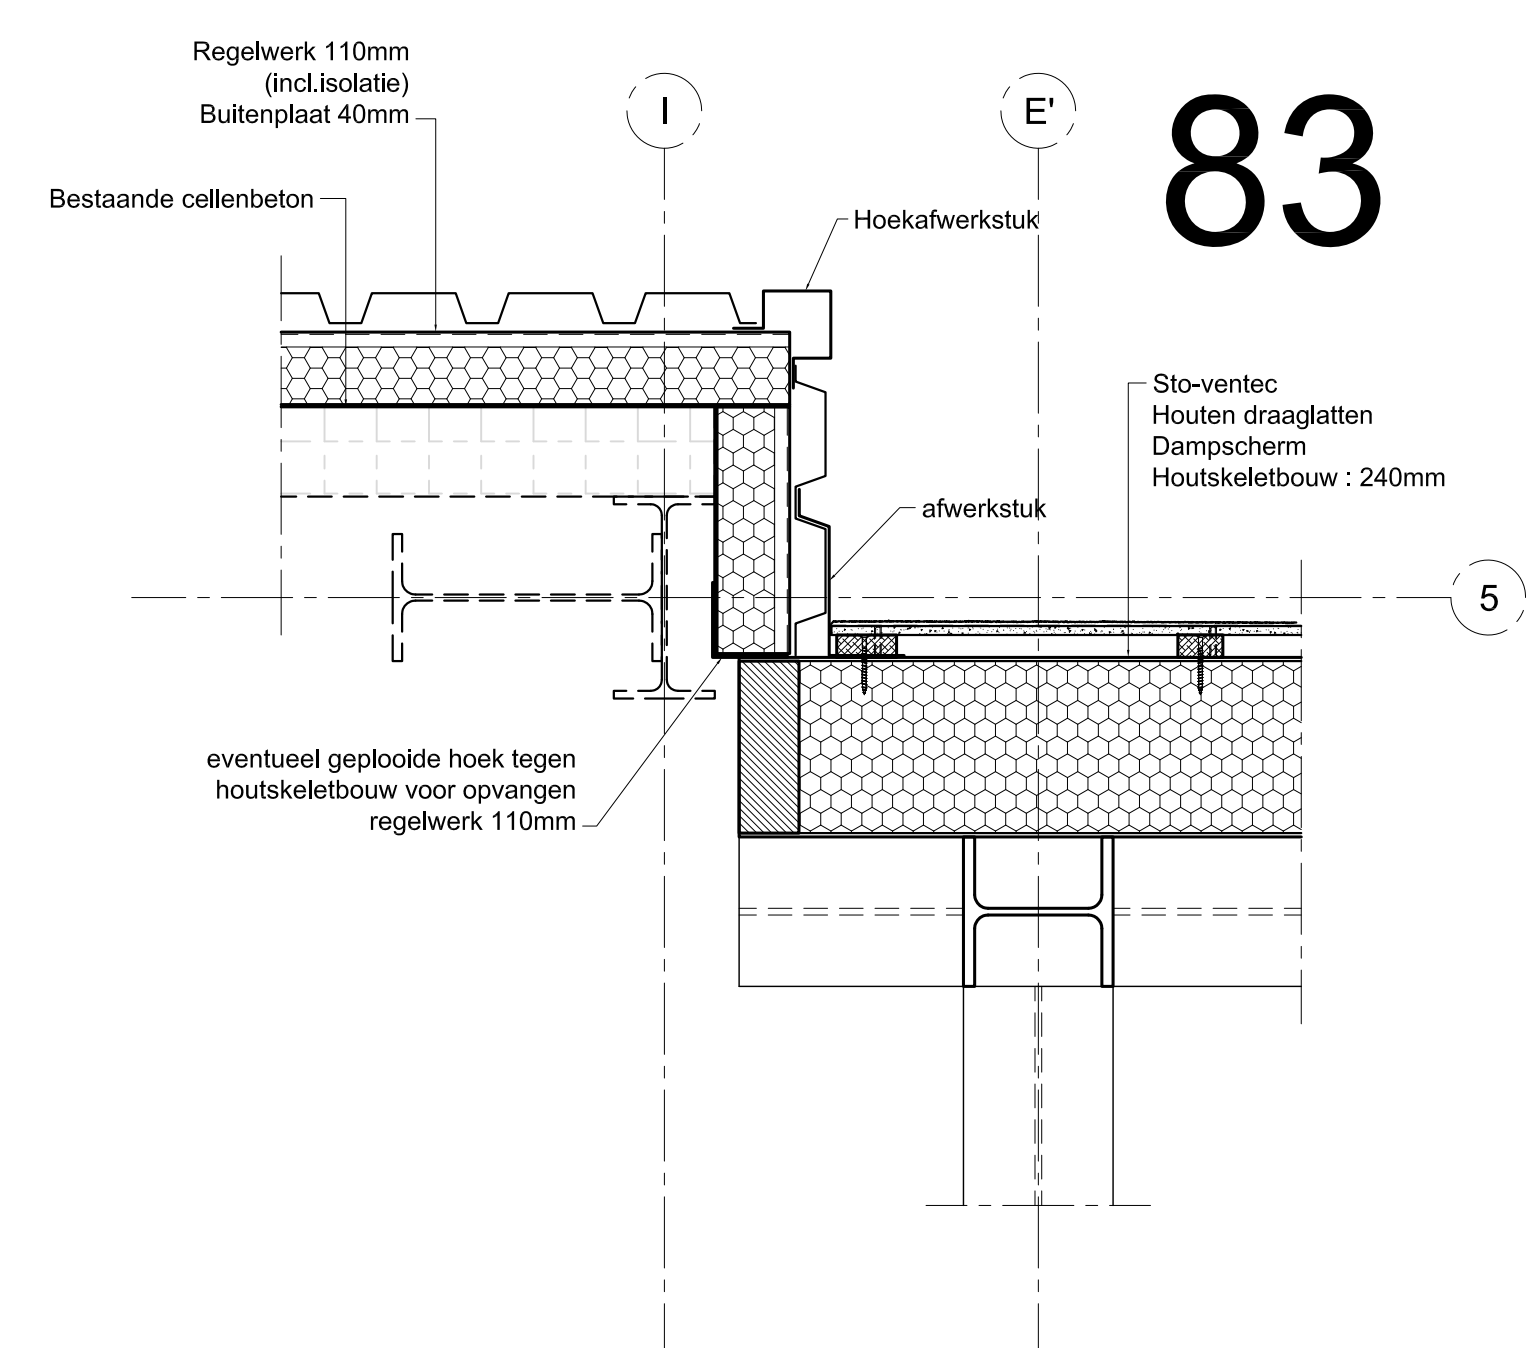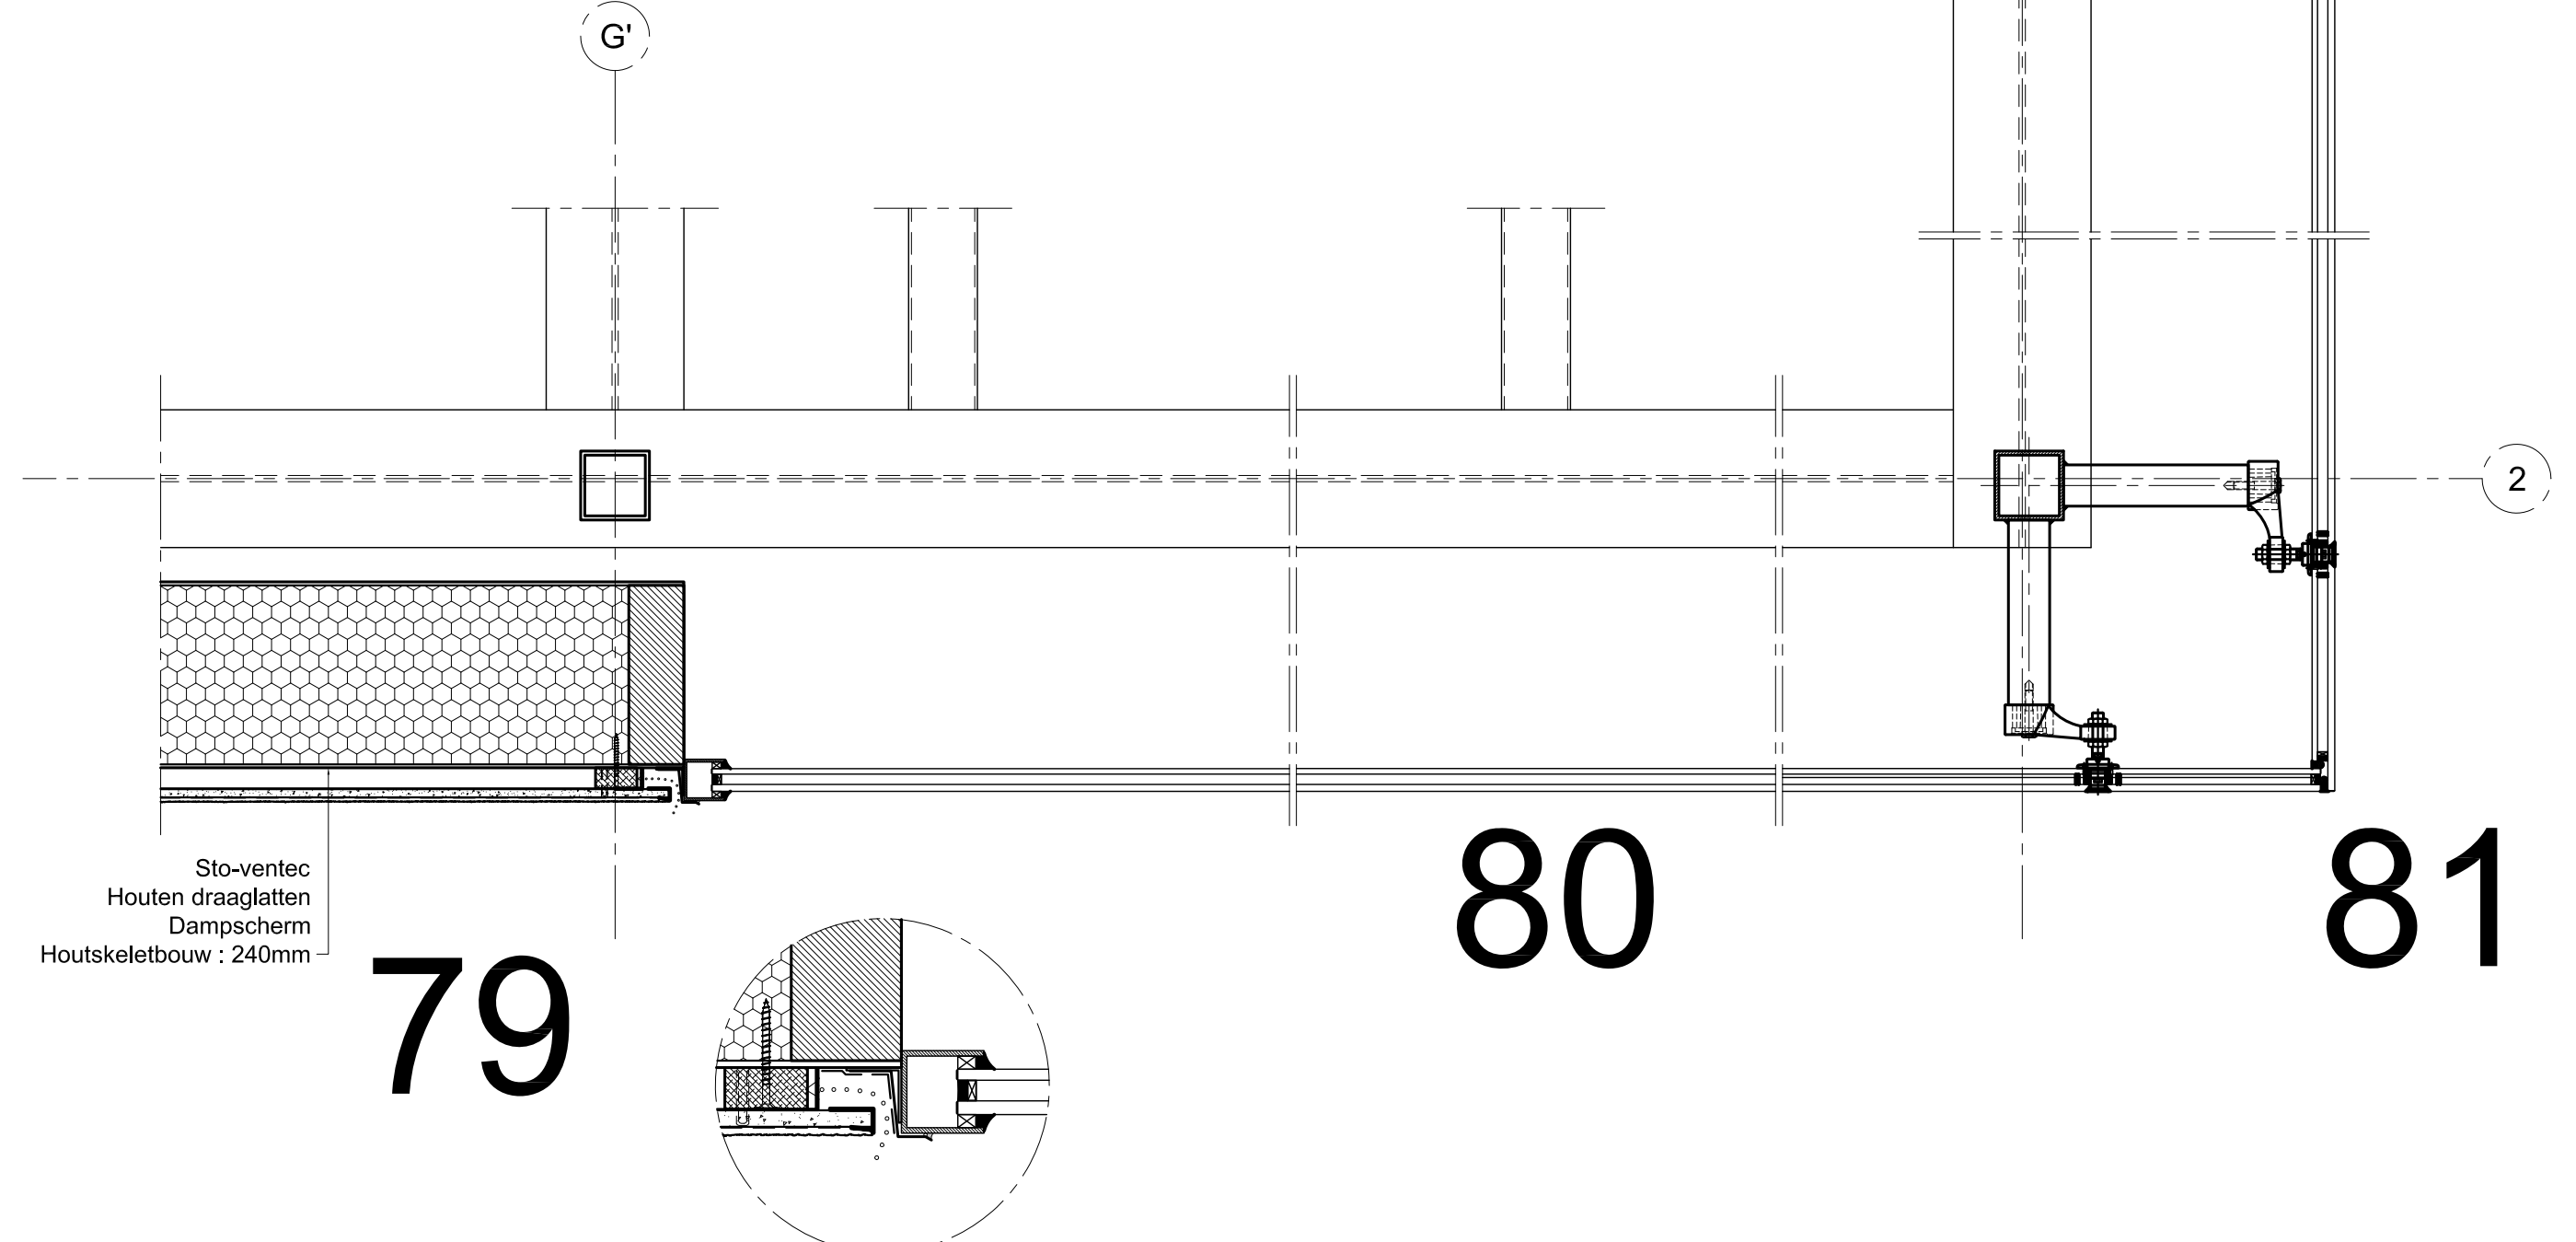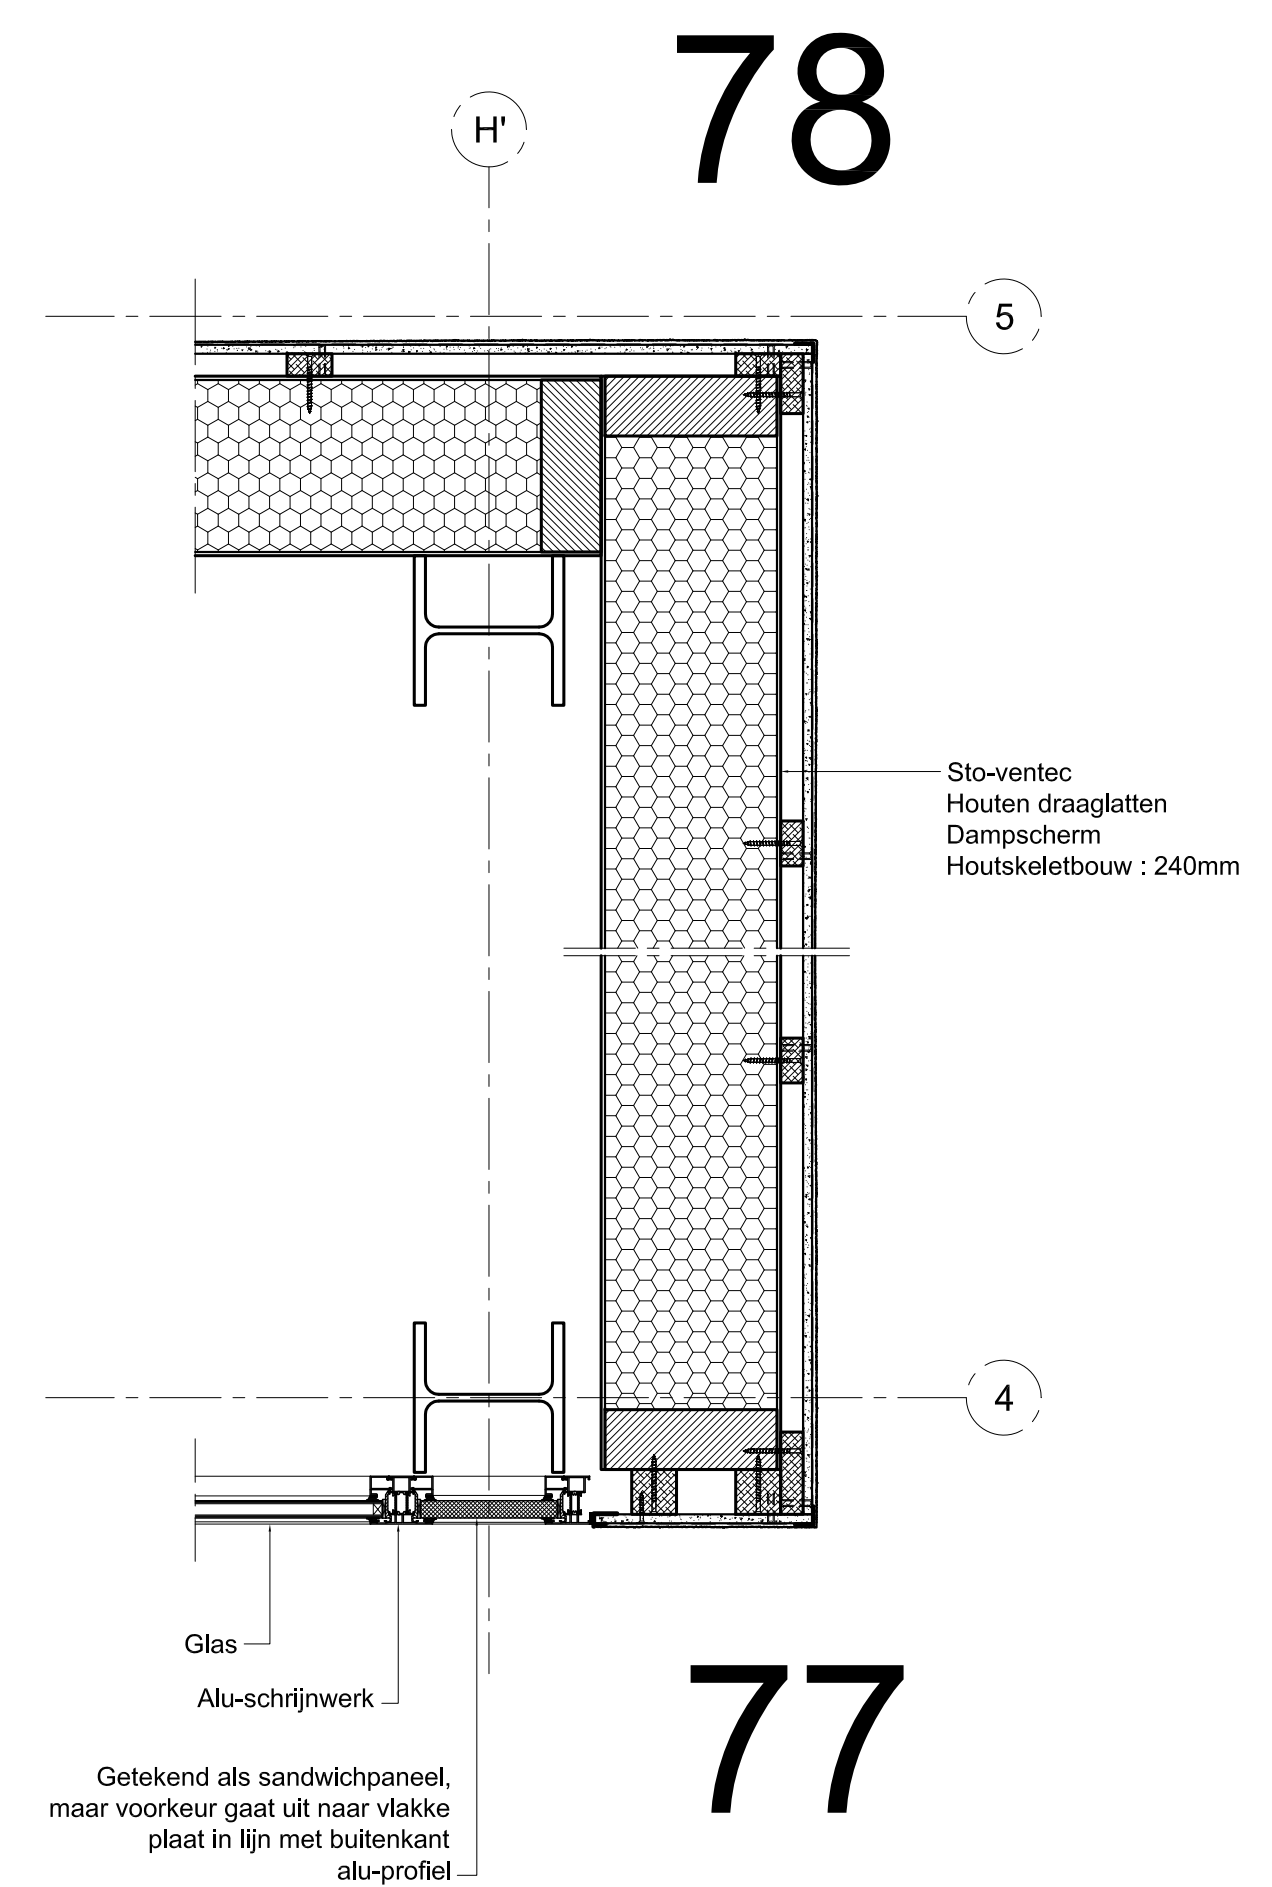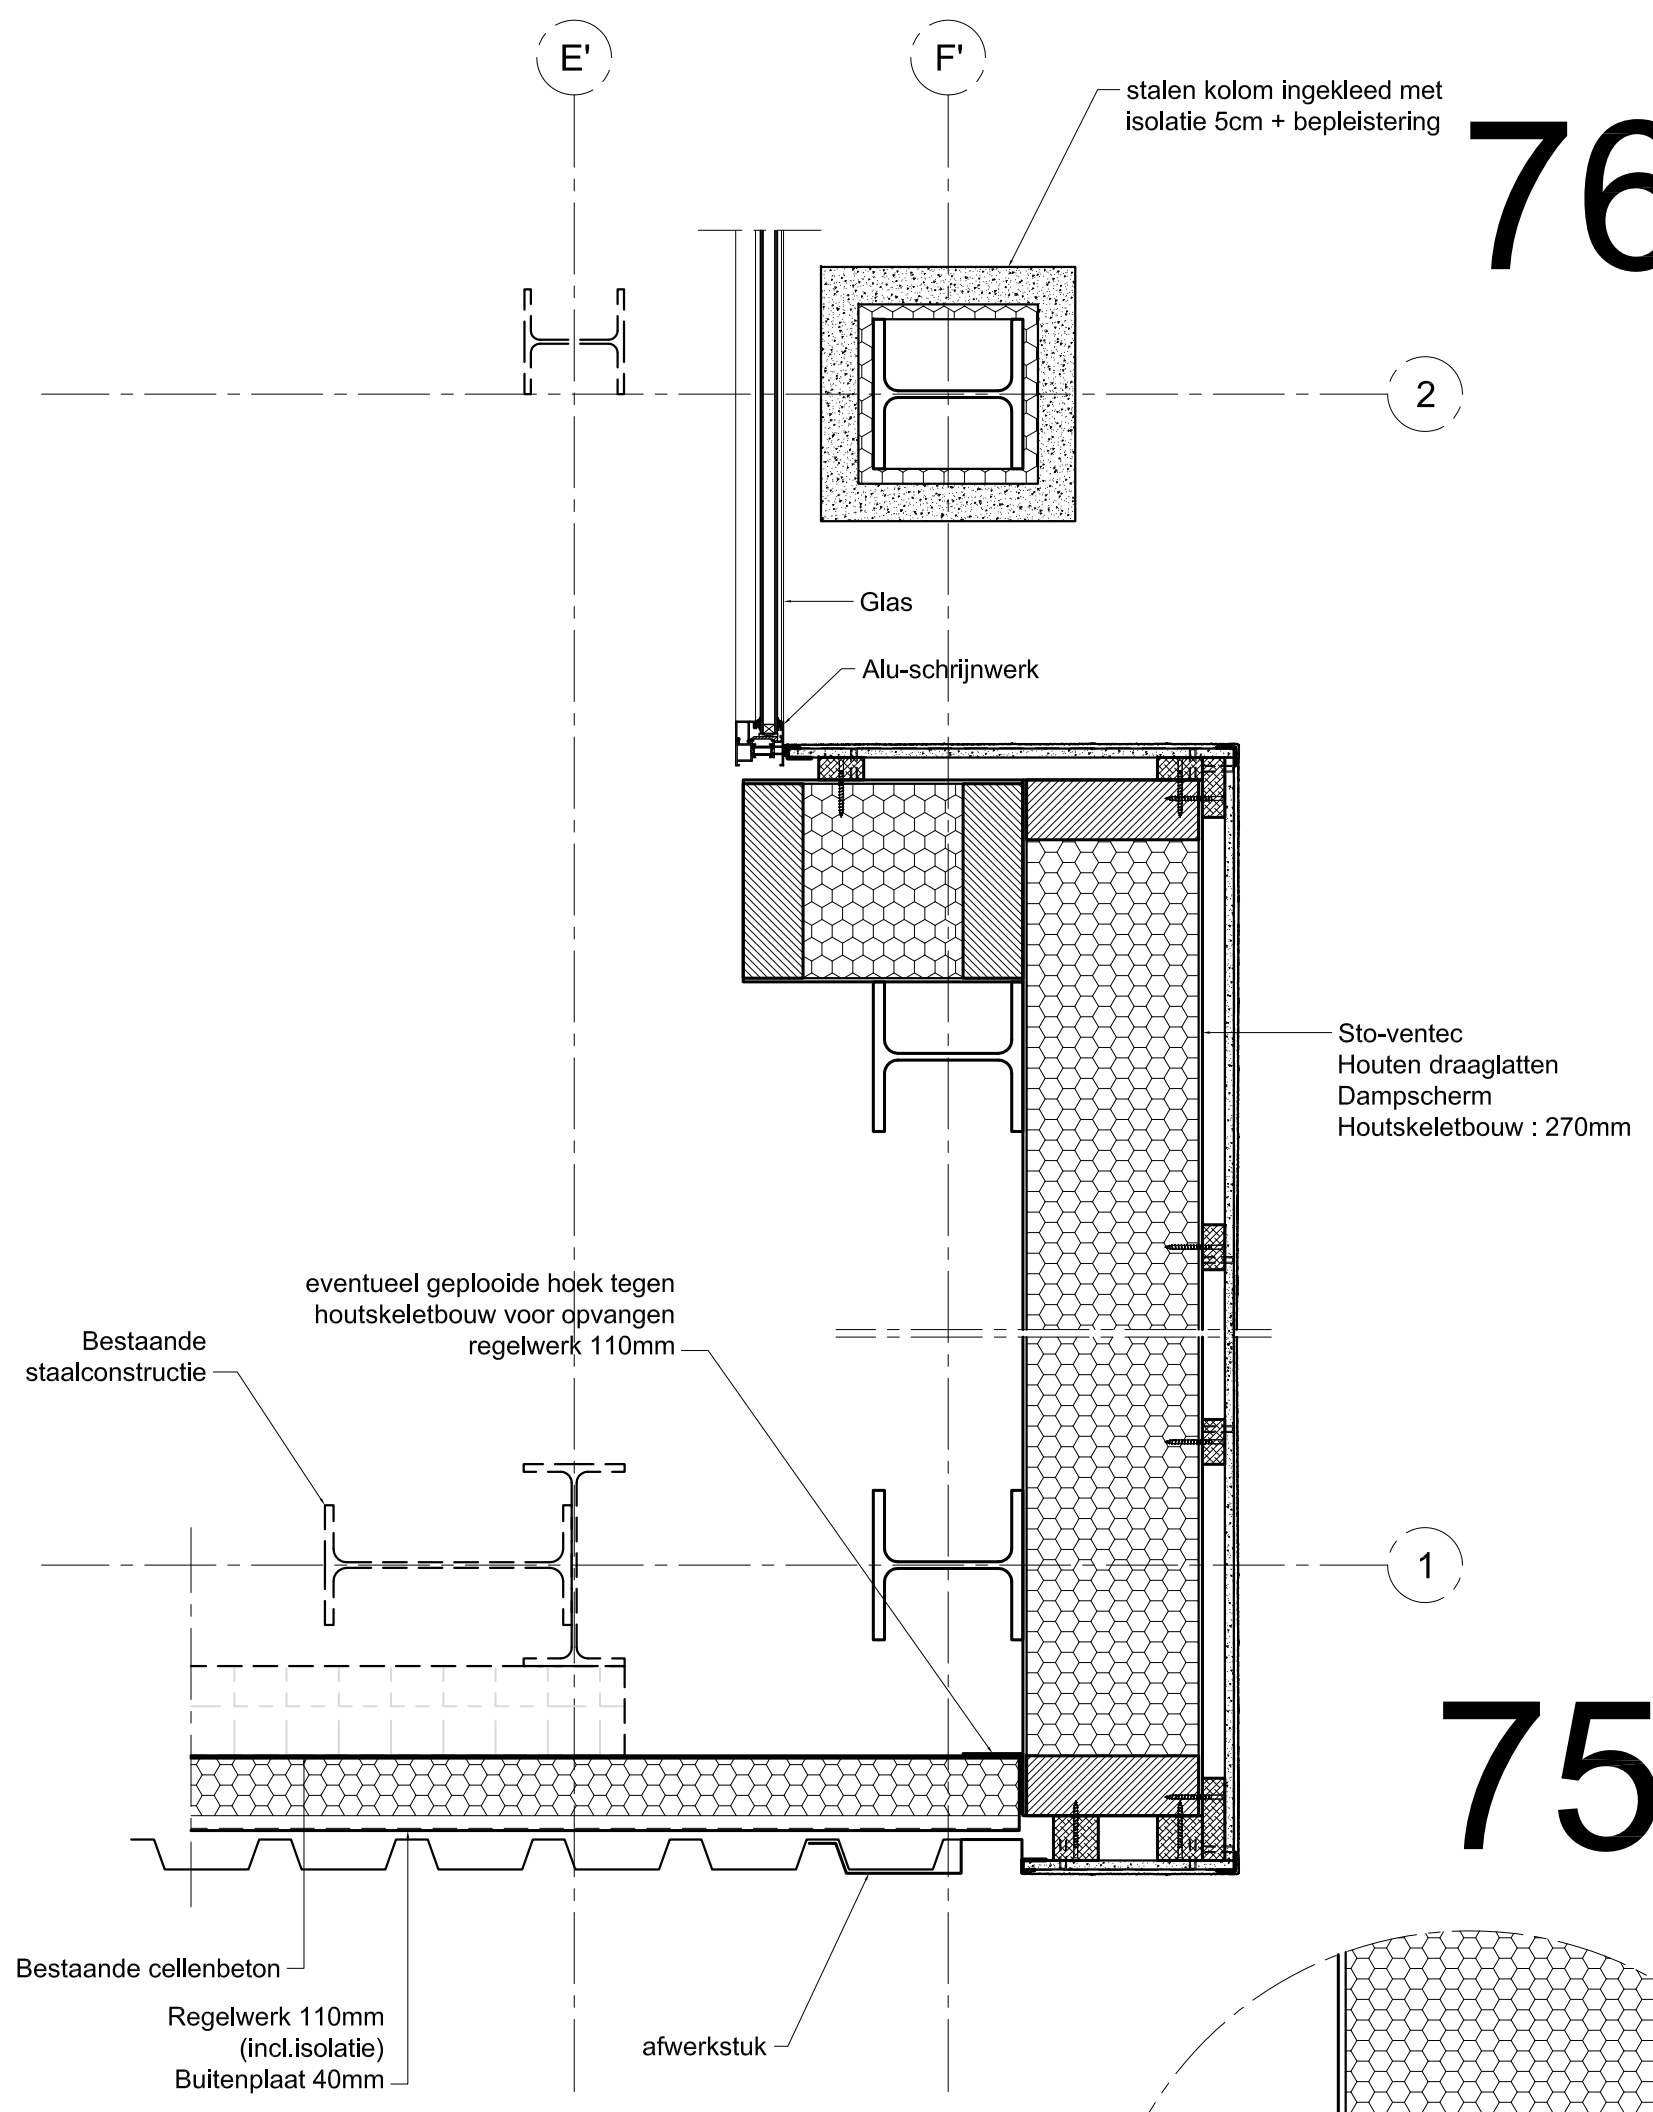


03	03	As built	17/03/14
02	02	Zie wolken	14/08/13
01	01	Zie wolken	22/05/13
Rev. no.	Revisie merk	Revisie omschrijving	Revisie datum
Opdrachtgever: Stolz			Getekend: K.Huysmans
Opdracht: Stolz : Uitbreiding toonzaal			Datum: 26.02.2013
Bouwplaats: Leuvensesteenweg 80, 3070 Kortenberg			Schaal: 1/10
BOUTENKWALITEIT 8.8, TENZIJ ANDERS VERMELD			Status:
EUROPESE PROJECTIE			
edibobo® GENERAL CONTRACTOR INDUSTRIAL BUILDINGS			Projectnummer: 12/723 Tekening: 0.15 Details 75 tem 83 voorbouw
Industriezone Maatheide 1302 3920 Lommel - België Tel: +32 (0) 11 / 54 11 59 Fax: +32 (0) 11 / 54 61 86 Email: info@edibo.be WWW: http://www.edibo.be			


PRINCIPEDETAIL TE BESPREKEN SCH. 1/2
stijl- en regelwerk 'kastanje gebloed' cfr. vloerafwerking bestaand podium

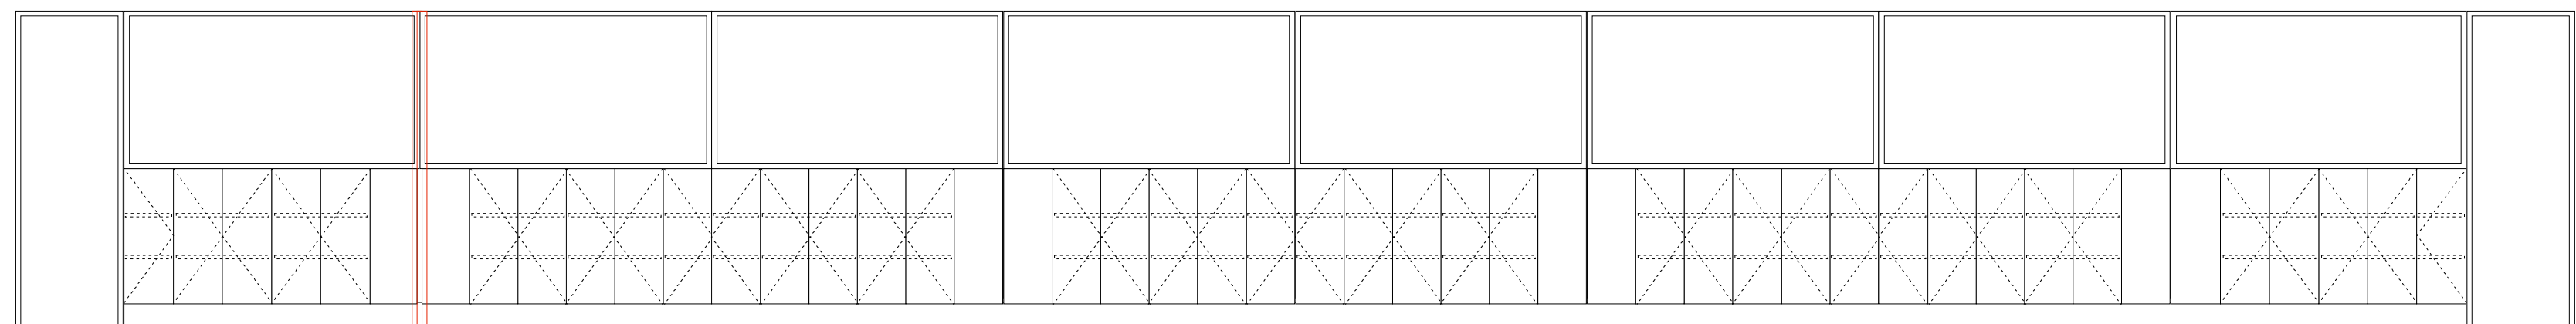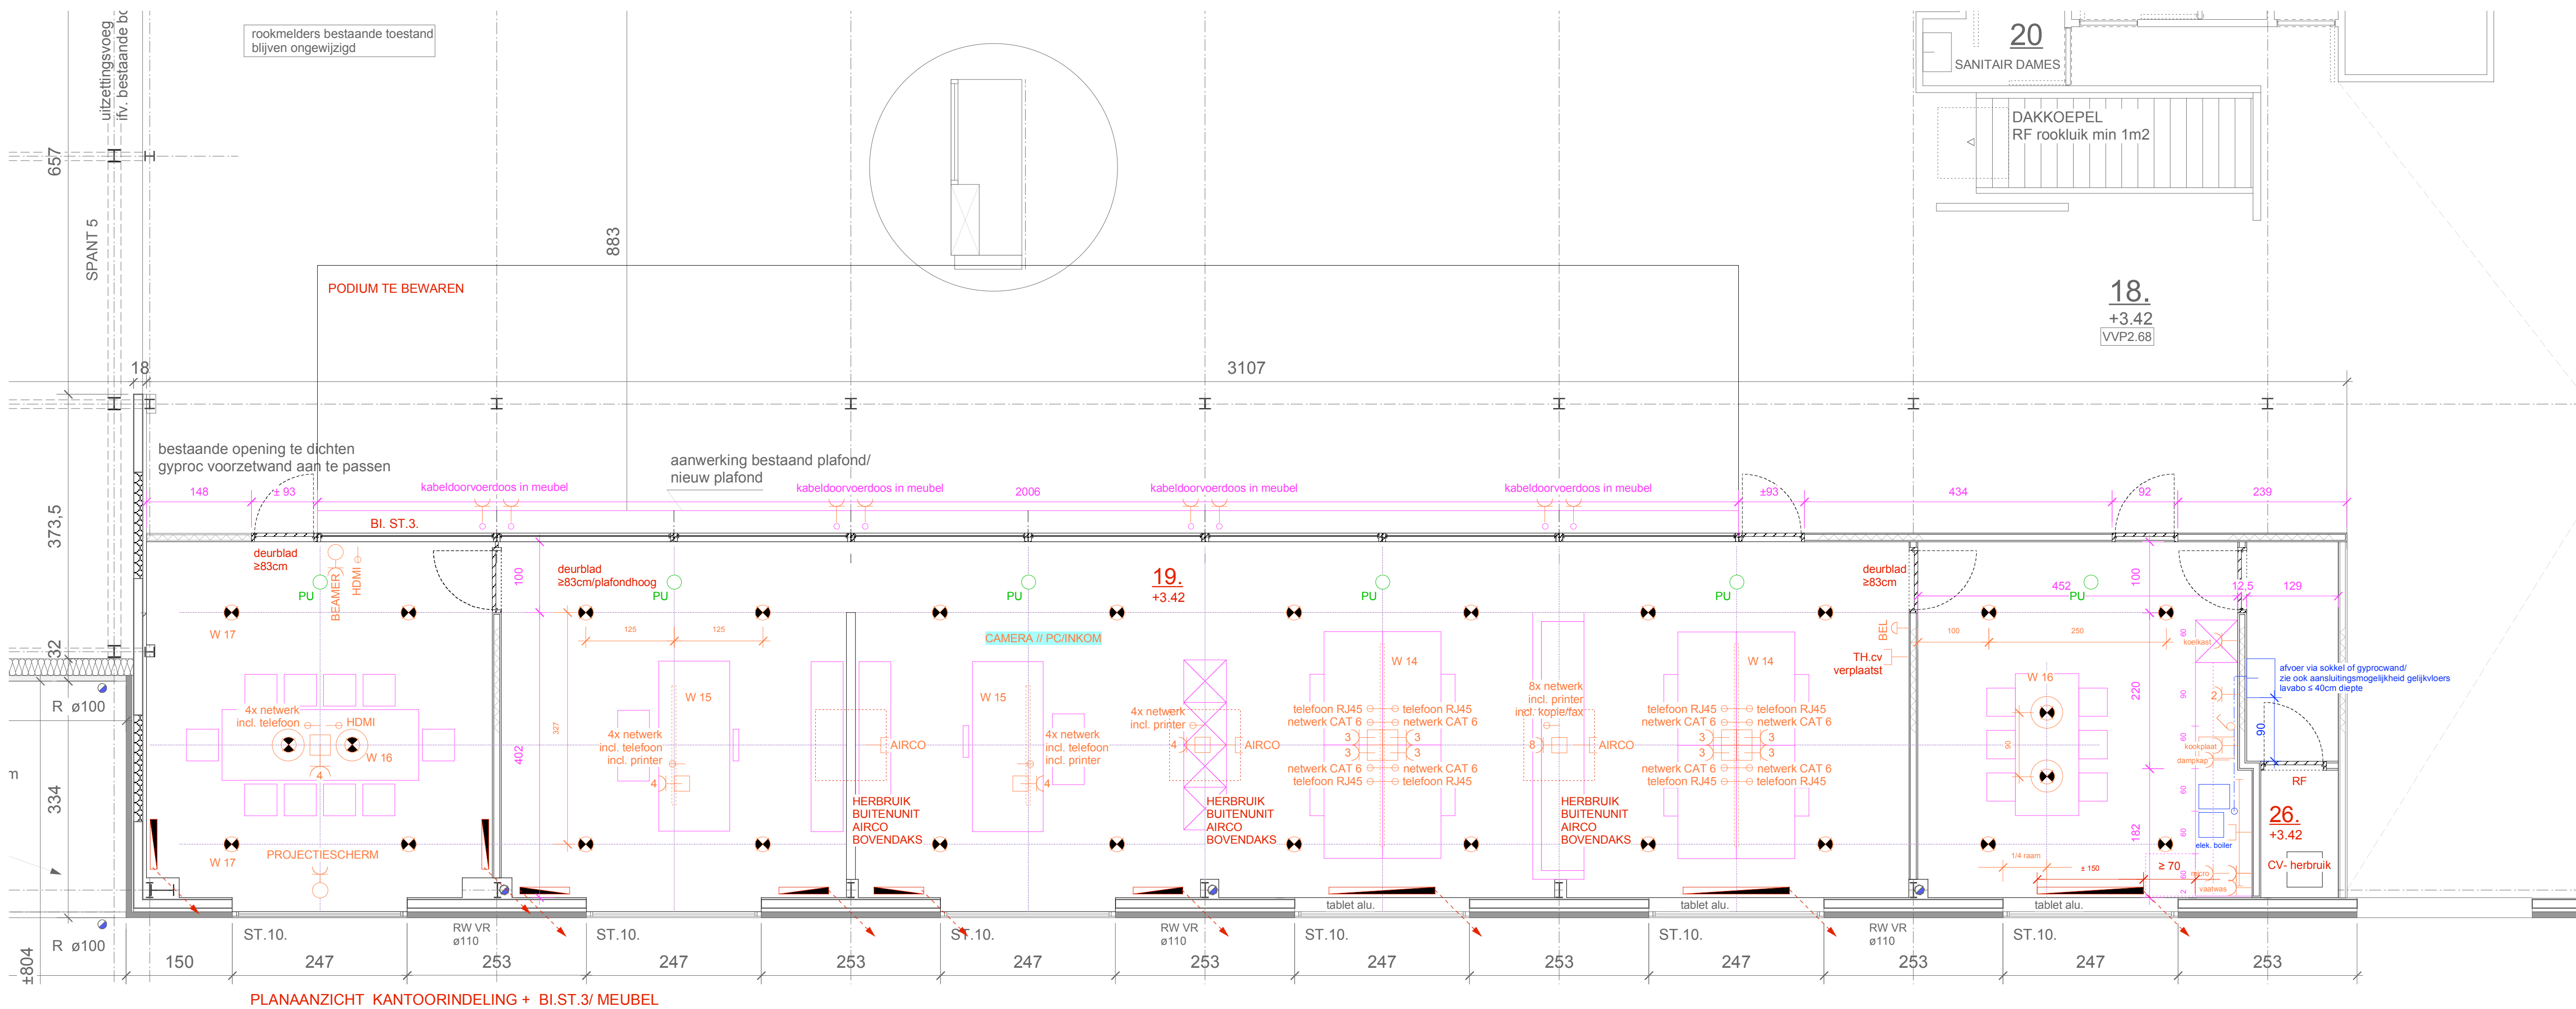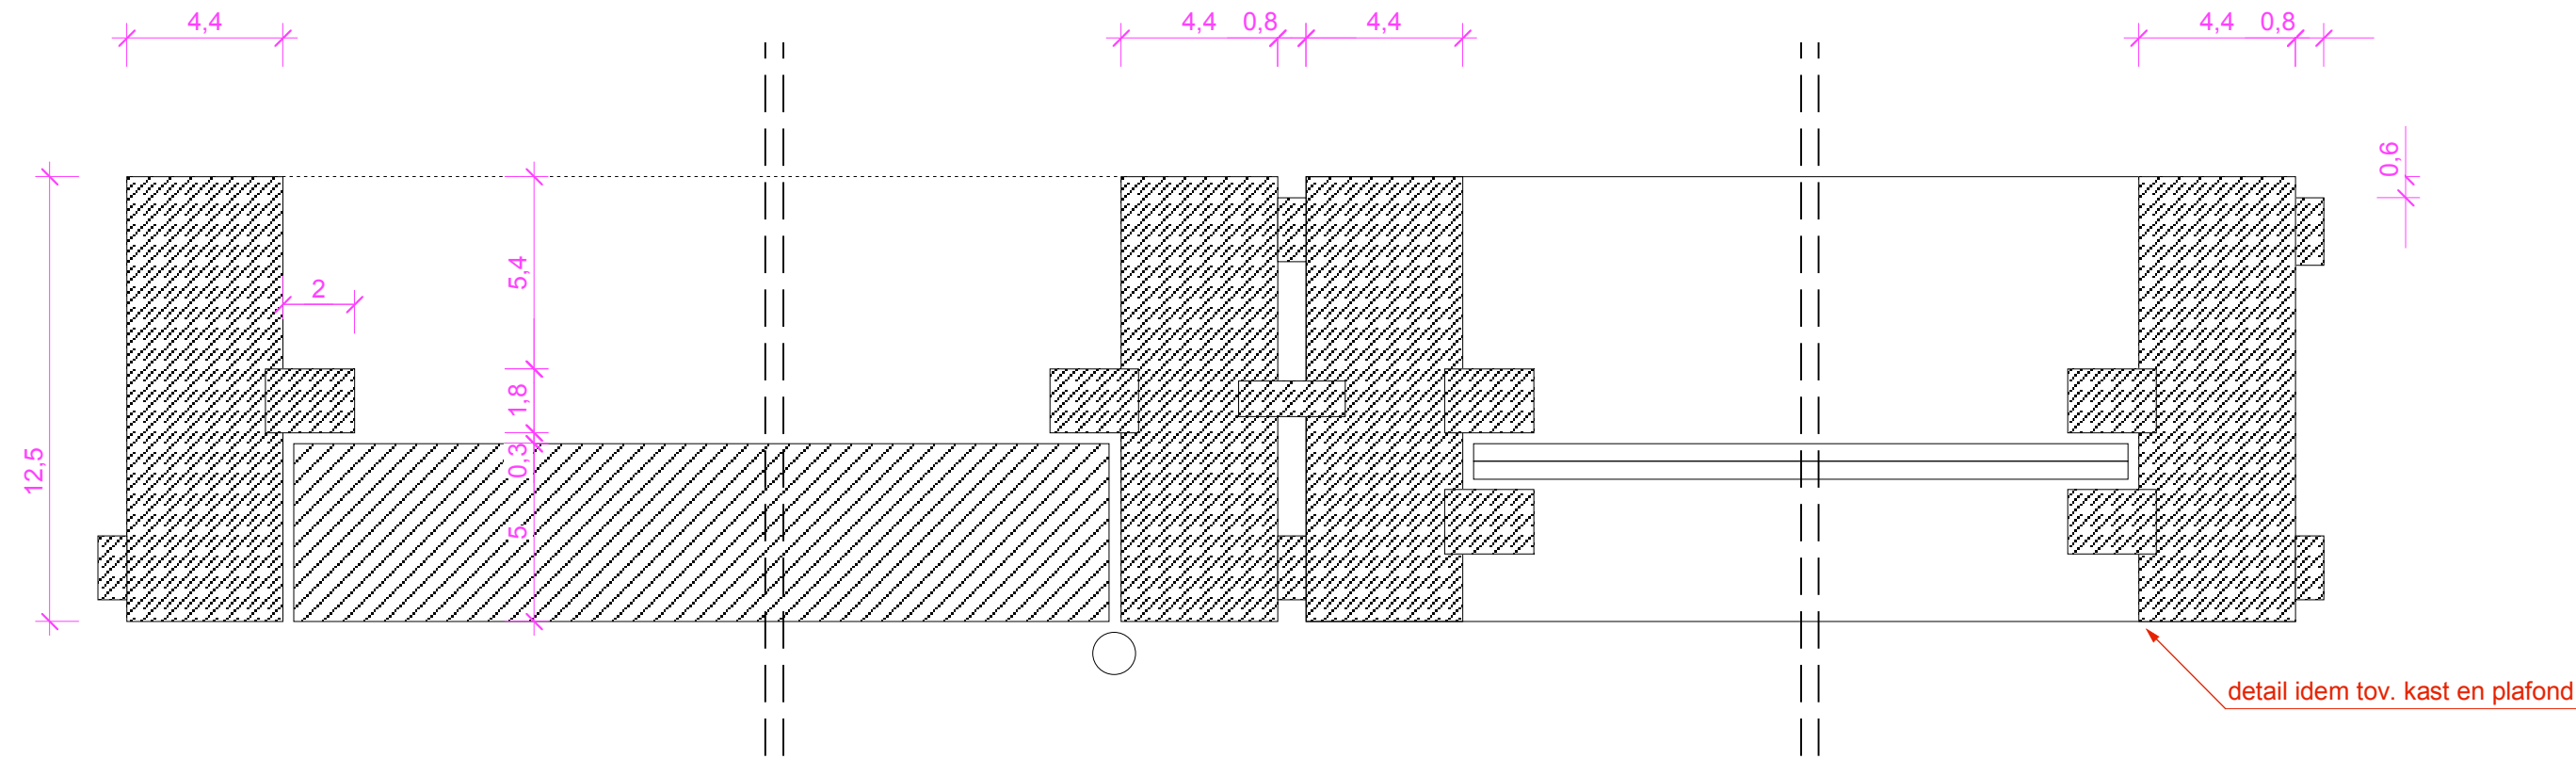

AANZICHT ZIJDE KANTOOR BI.ST.3/ MEUBEL

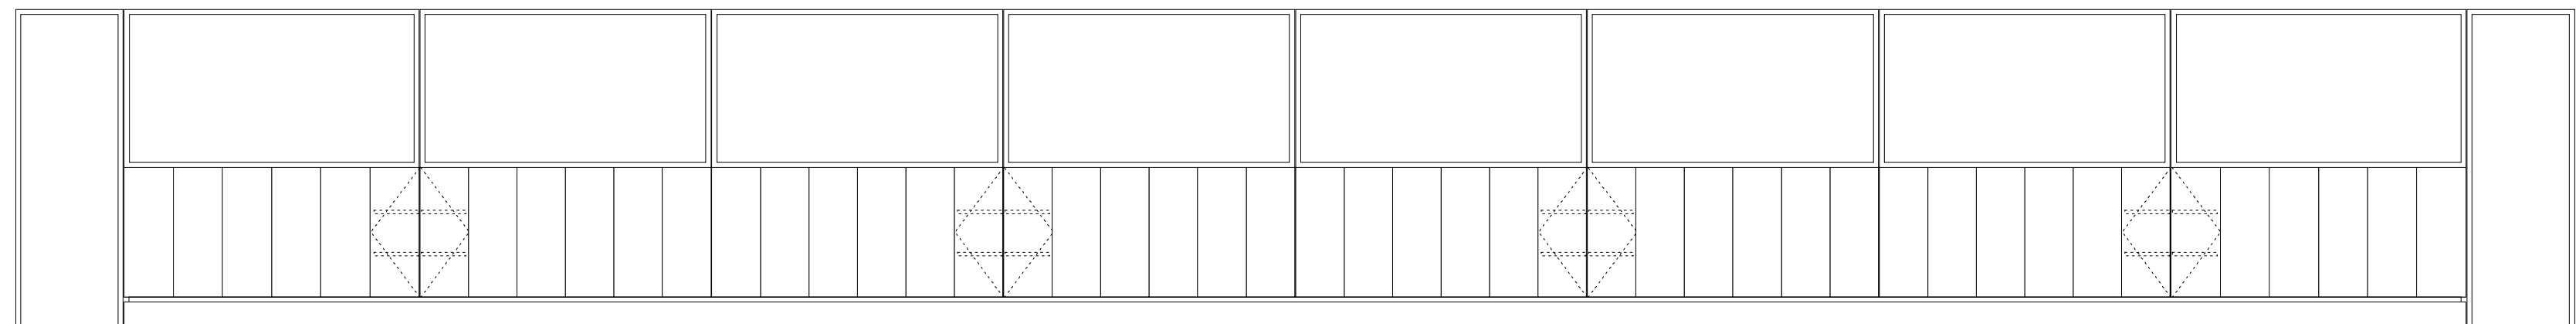

AANZICHT ZIJDE TOONZAAL BI.ST.3/ MEUBEL

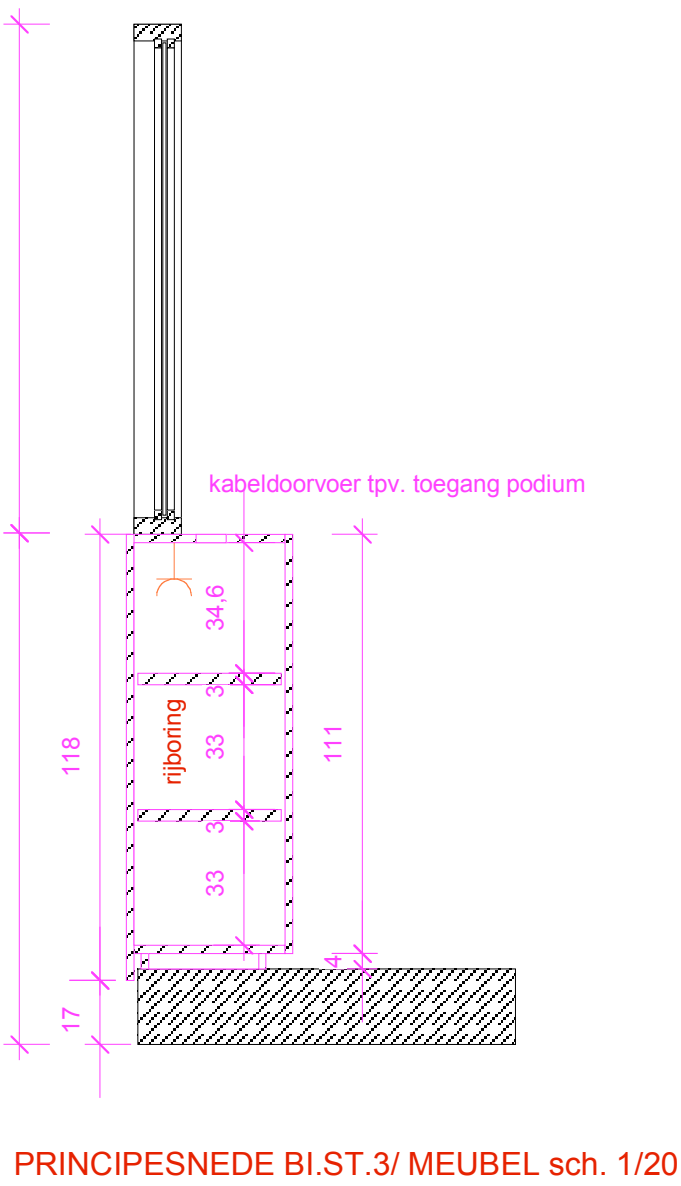


PRINCIPESNEDE BI.ST.3/ MEUBEL sch. 1/20

LEGENDE TECHNIEKEN

A./ B./ C./ D./ E./ F./ G./ H./ J.: ZIE TABEL BEKABELING CFR. BOUWHEER OPGENOMEN IN LB.

- | | | | |
|--|--|---------|---|
| | PLAFONDLICHTPUNT | LSI. CT | laagspanning inbouw centrale transfo |
| | WANDLICHTPUNT | LSO. CT | laagspanning opbouw centrale transfo |
| | VLOERLICHTPUNT | | VLOERSTOPCONTACT |
| | LAAGSPANNING INBOUWLICHTPUNT | | PLAFONDSTOPCONTACT |
| | LAAGSPANNING OPBOUWLICHTPUNT | | VLOERCONTACT |
| | LED INBOUW (geïntegreerde driver) | | SENSOR |
| | LED-INBOUW-centrale convertor | | SENSOR ALARM |
| | LED-OPBOUW-centrale convertor | | METERKASTEN EL./H2O/GAS |
| | TL OF LIJNLICHTPUNT | | BOILER / CV-KETEL |
| | SCHAKELAAR | | ZEKERINGKAST |
| | SCHAKELAAR, LICHTPUNT GEDIMD | | NOODVERLICHTING |
| | SCHAKELAAR, VERKLIKKERLICHT | | VLUCHTPICTOGRAM |
| | DRUKSCHAKELAAR | | SNELBLUSTOESTEL |
| | STOPCONTACT | | DRUKKNOP BRANDALARM |
| | DUBBEL STOPCONTACT | | rookmelder/plafond :
er zullen rookmelders geplaatst worden vlg. de richtlijnen van het decreet van 8/05/ '09. |
| | BUITENBELKNOP | | RADIATOR / CONVECTOR |
| | BINNENBEL | | VLOERCONVECTOR |
| | CONTACT, VOEDING VOOR TEL. / TV / BOX / COMPUTER, ENZ... | | (BALANS-)VENTILATIE |
| | CONTACTPUNT THERMOSTAAT / PARLOFOON / POORTMOTOR, ENZ... | | |

OPDRACHT		DETAIL	
VERBOUWING EN UITBREIDING VAN EEN BESTAANDE TOONZAAL MET KANTOREN LEUVENSESTEENWEG 80, 3070 KORTENBERG			
OPDRACHTGEVER			
STOLZ BVBA Dhr MAES Koen & Dhr CLEMENT Hendrik LEUVENSESTEENWEG 80, 3070 KORTENBERG TEL: 02 / 759 85 64			
ARCHITECTEN			
MerS ARCHITECTEN B.V.B.A. VLAANDERENSTRAAT 89 - 1500 VILVOORDE 02/251 18 15 - mens@m-ar-s.be			
WIJZIGINGEN		GETEKEND DOOR	BINNENSTEL 3 PLAN - SNEDE - AANZICHT
s. 30/03/2013		Alexander Gatt Sigrid Van Hecke Myriam Vergaesechten	
KADASTRALE SECTIE	SCHAAL	DATUM	DOSSIER
1e Afd Sectie A, nrs 207m8	1/50 1/2	19 februari 2013	2008.10.DE1

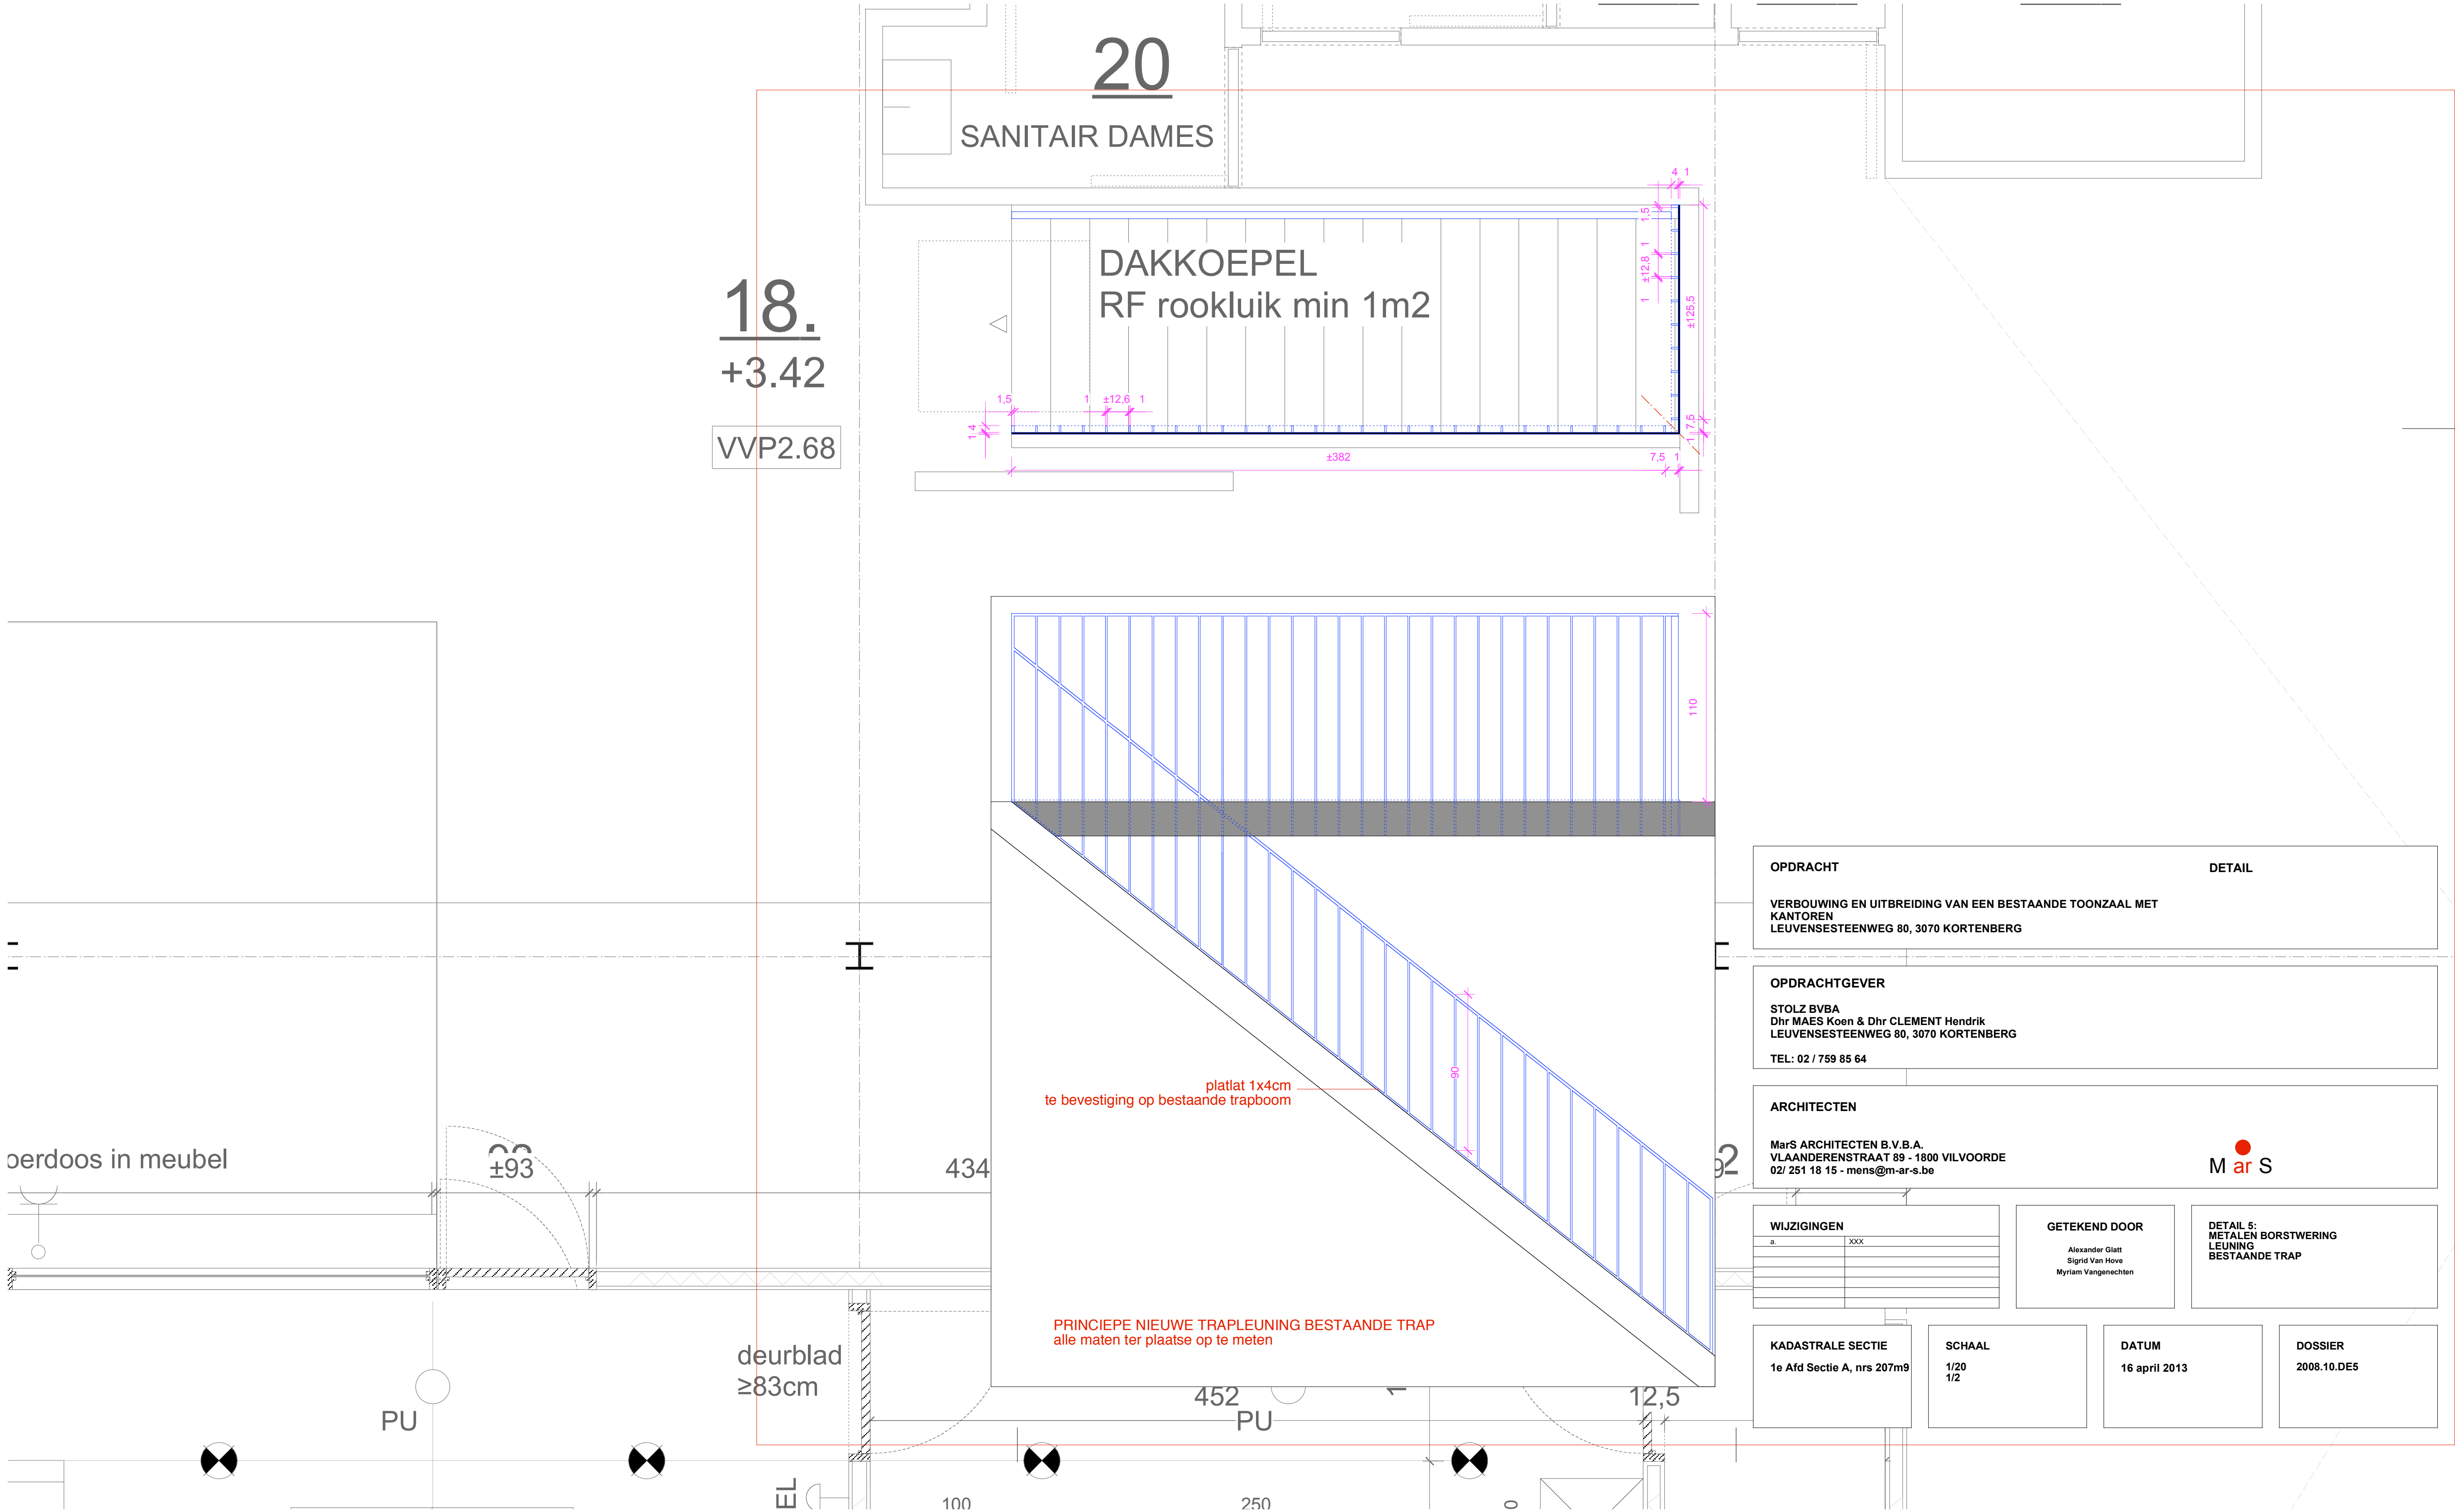

bestaand r
heropbouw

OPDRACHT

DETAIL

VERBOUWING EN UITBREIDING VAN EEN BESTAANDE TOONZAAL MET KANTOREN
LEUVENSESTEENWEG 80, 3070 KORTENBERG

OPDRACHTGEVER

STOLZ BVBA
Dhr MAES Koen & Dhr CLEMENT Hendrik
LEUVENSESTEENWEG 80, 3070 KORTENBERG
TEL: 02 / 759 85 64

ARCHITECTEN

MarS ARCHITECTEN B.V.B.A.
VLAANDERENSTRAAT 89 - 1800 VILVOORDE
02/ 251 18 15 - mens@m-ar-s.be

M ar S

WIJZIGINGEN	
a.	xxx

GETEKEND DOOR

Alexander Glatt
Sigrid Van Nove
Myriam Vangenechten

DETAIL 5:
METALEN BORSTWERING
LEUNING
BESTAANDE TRAP

KADASTRALE SECTIE

1e Afd Sectie A, nrs 207m9

SCHAAL






1/20
1/2

DATUM

16 april 2013

DOSSIER

2008.10.DE5

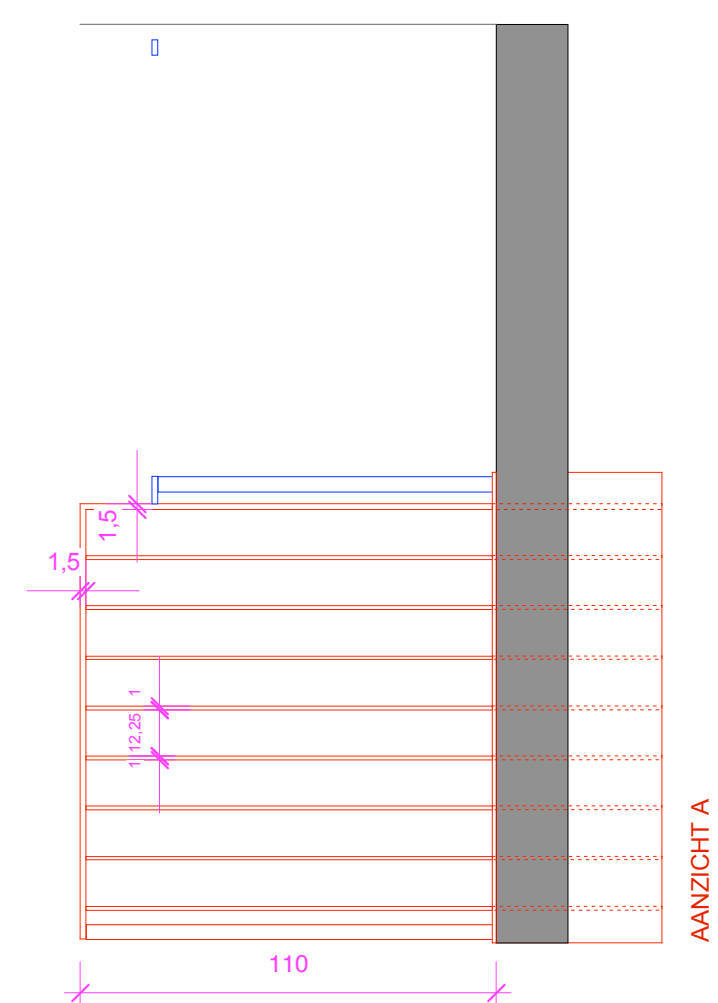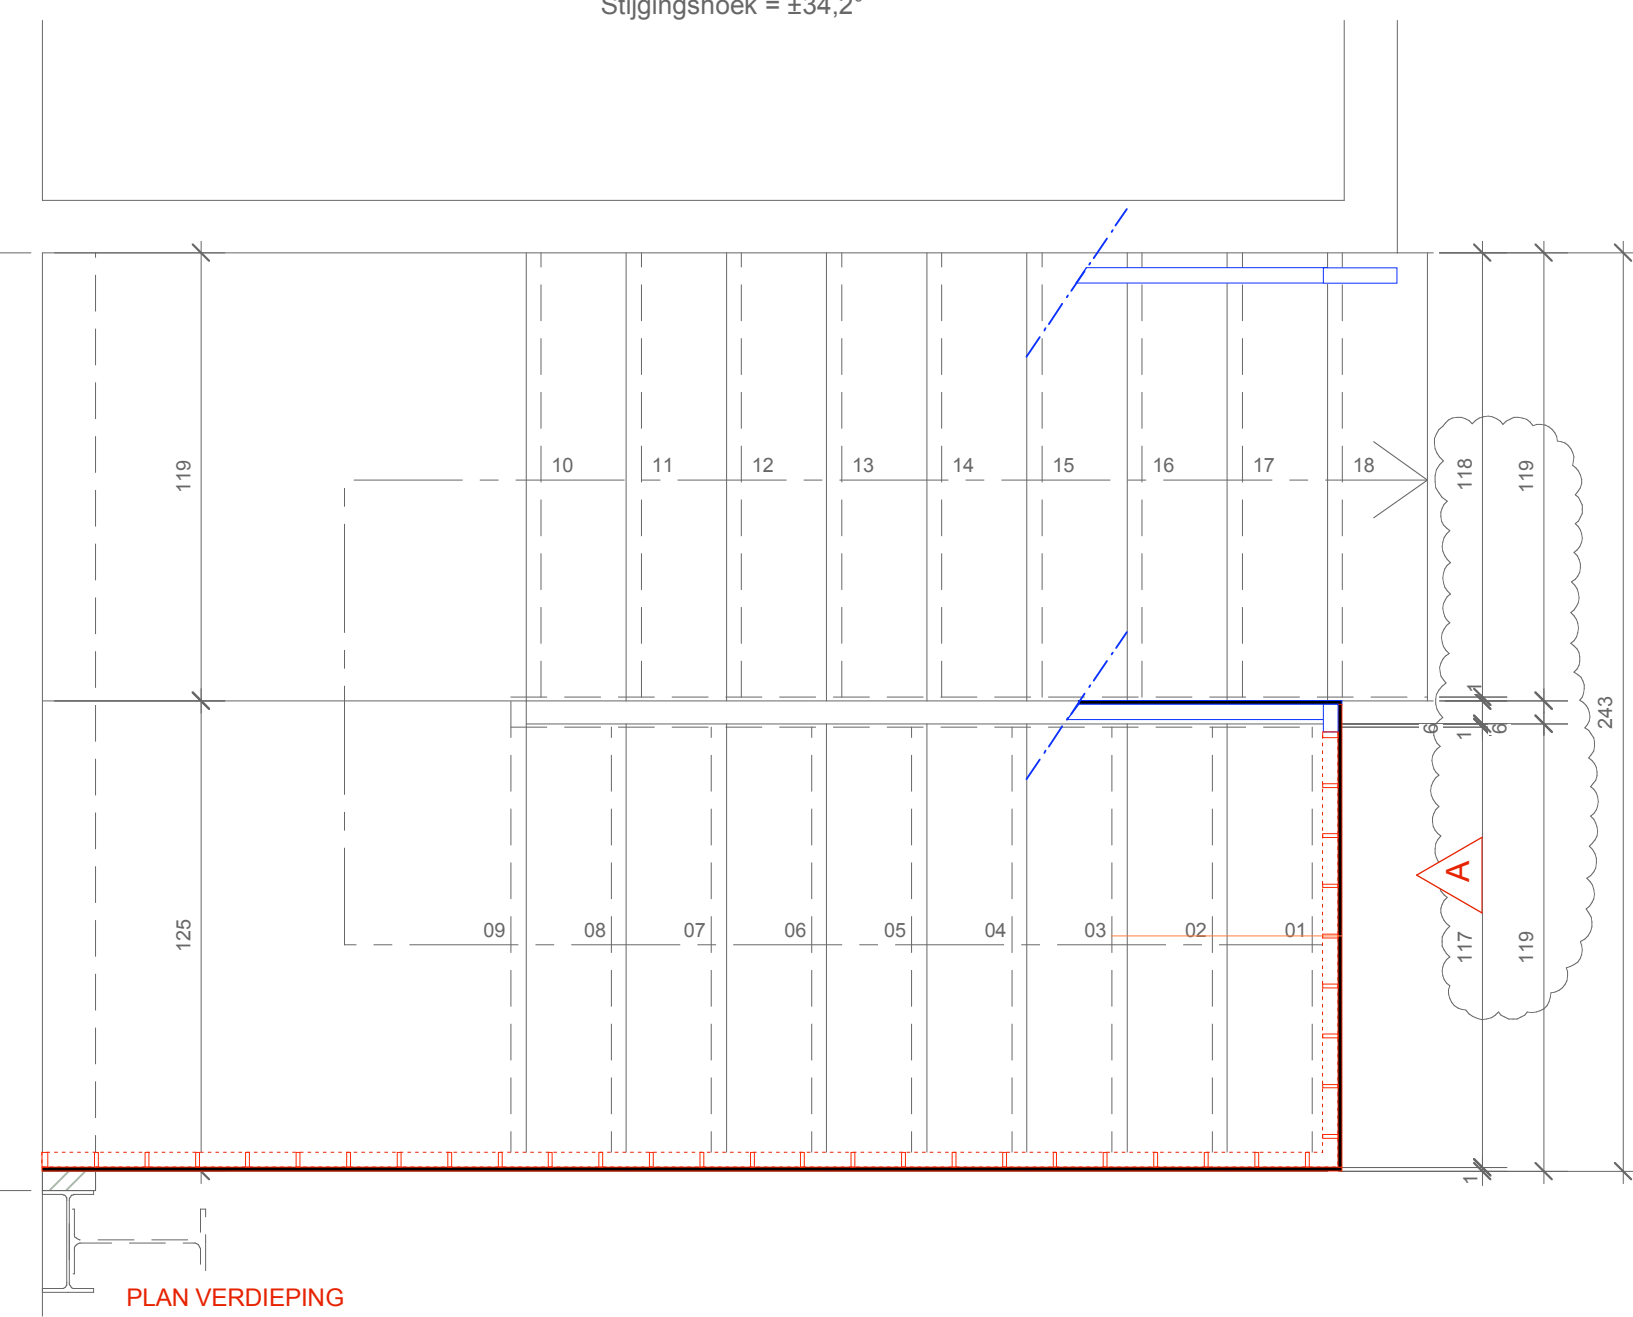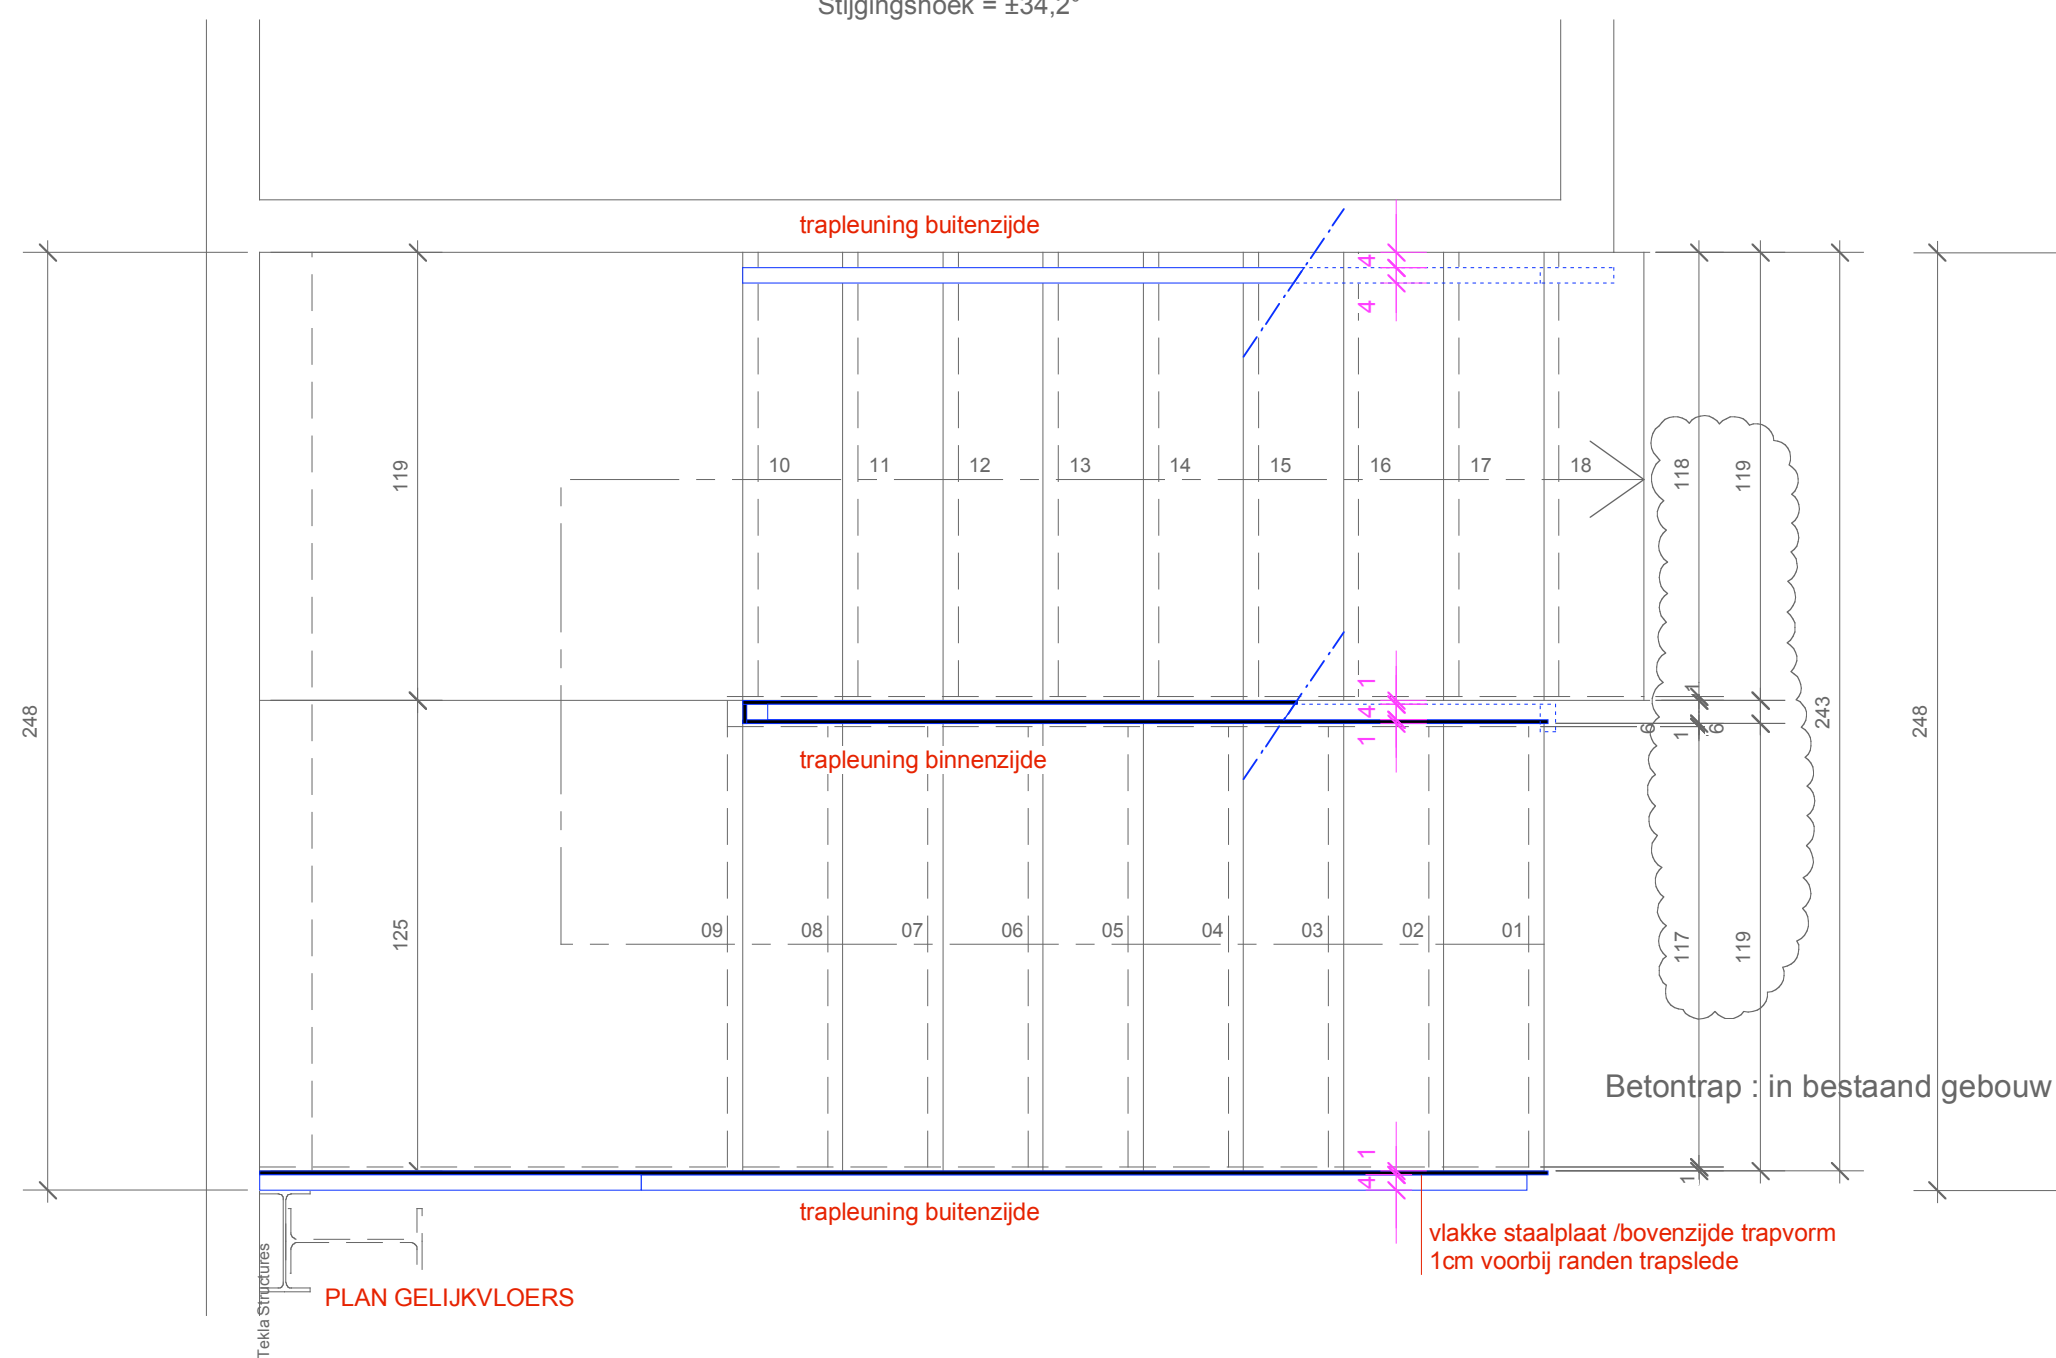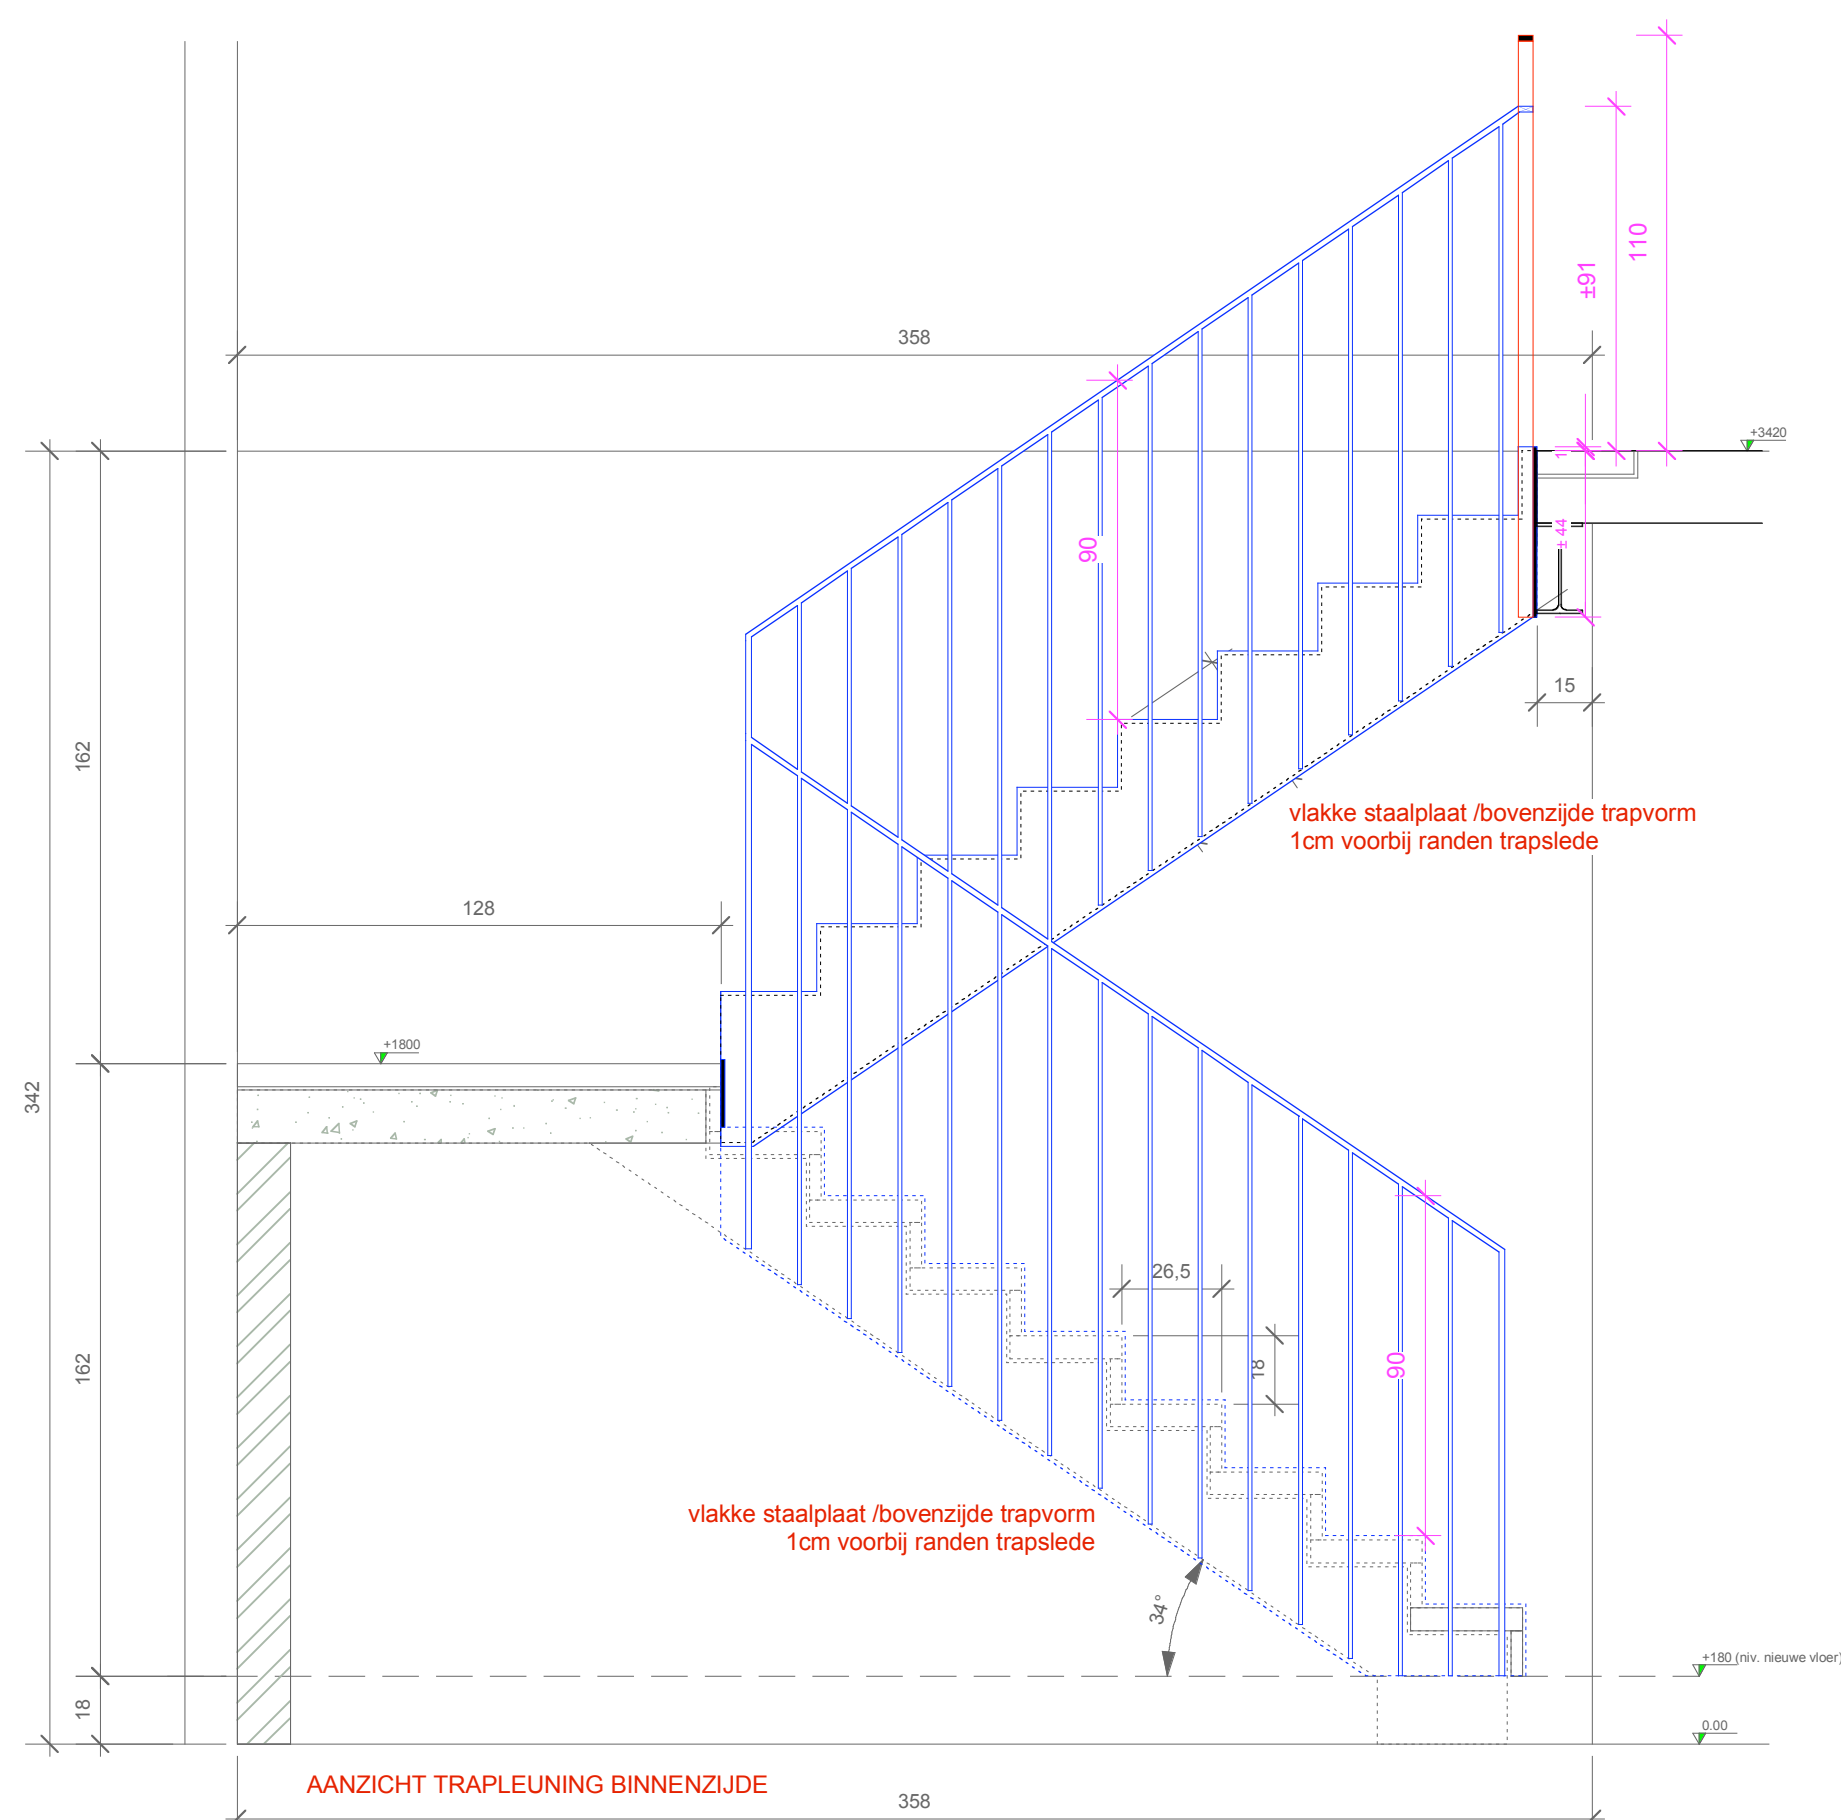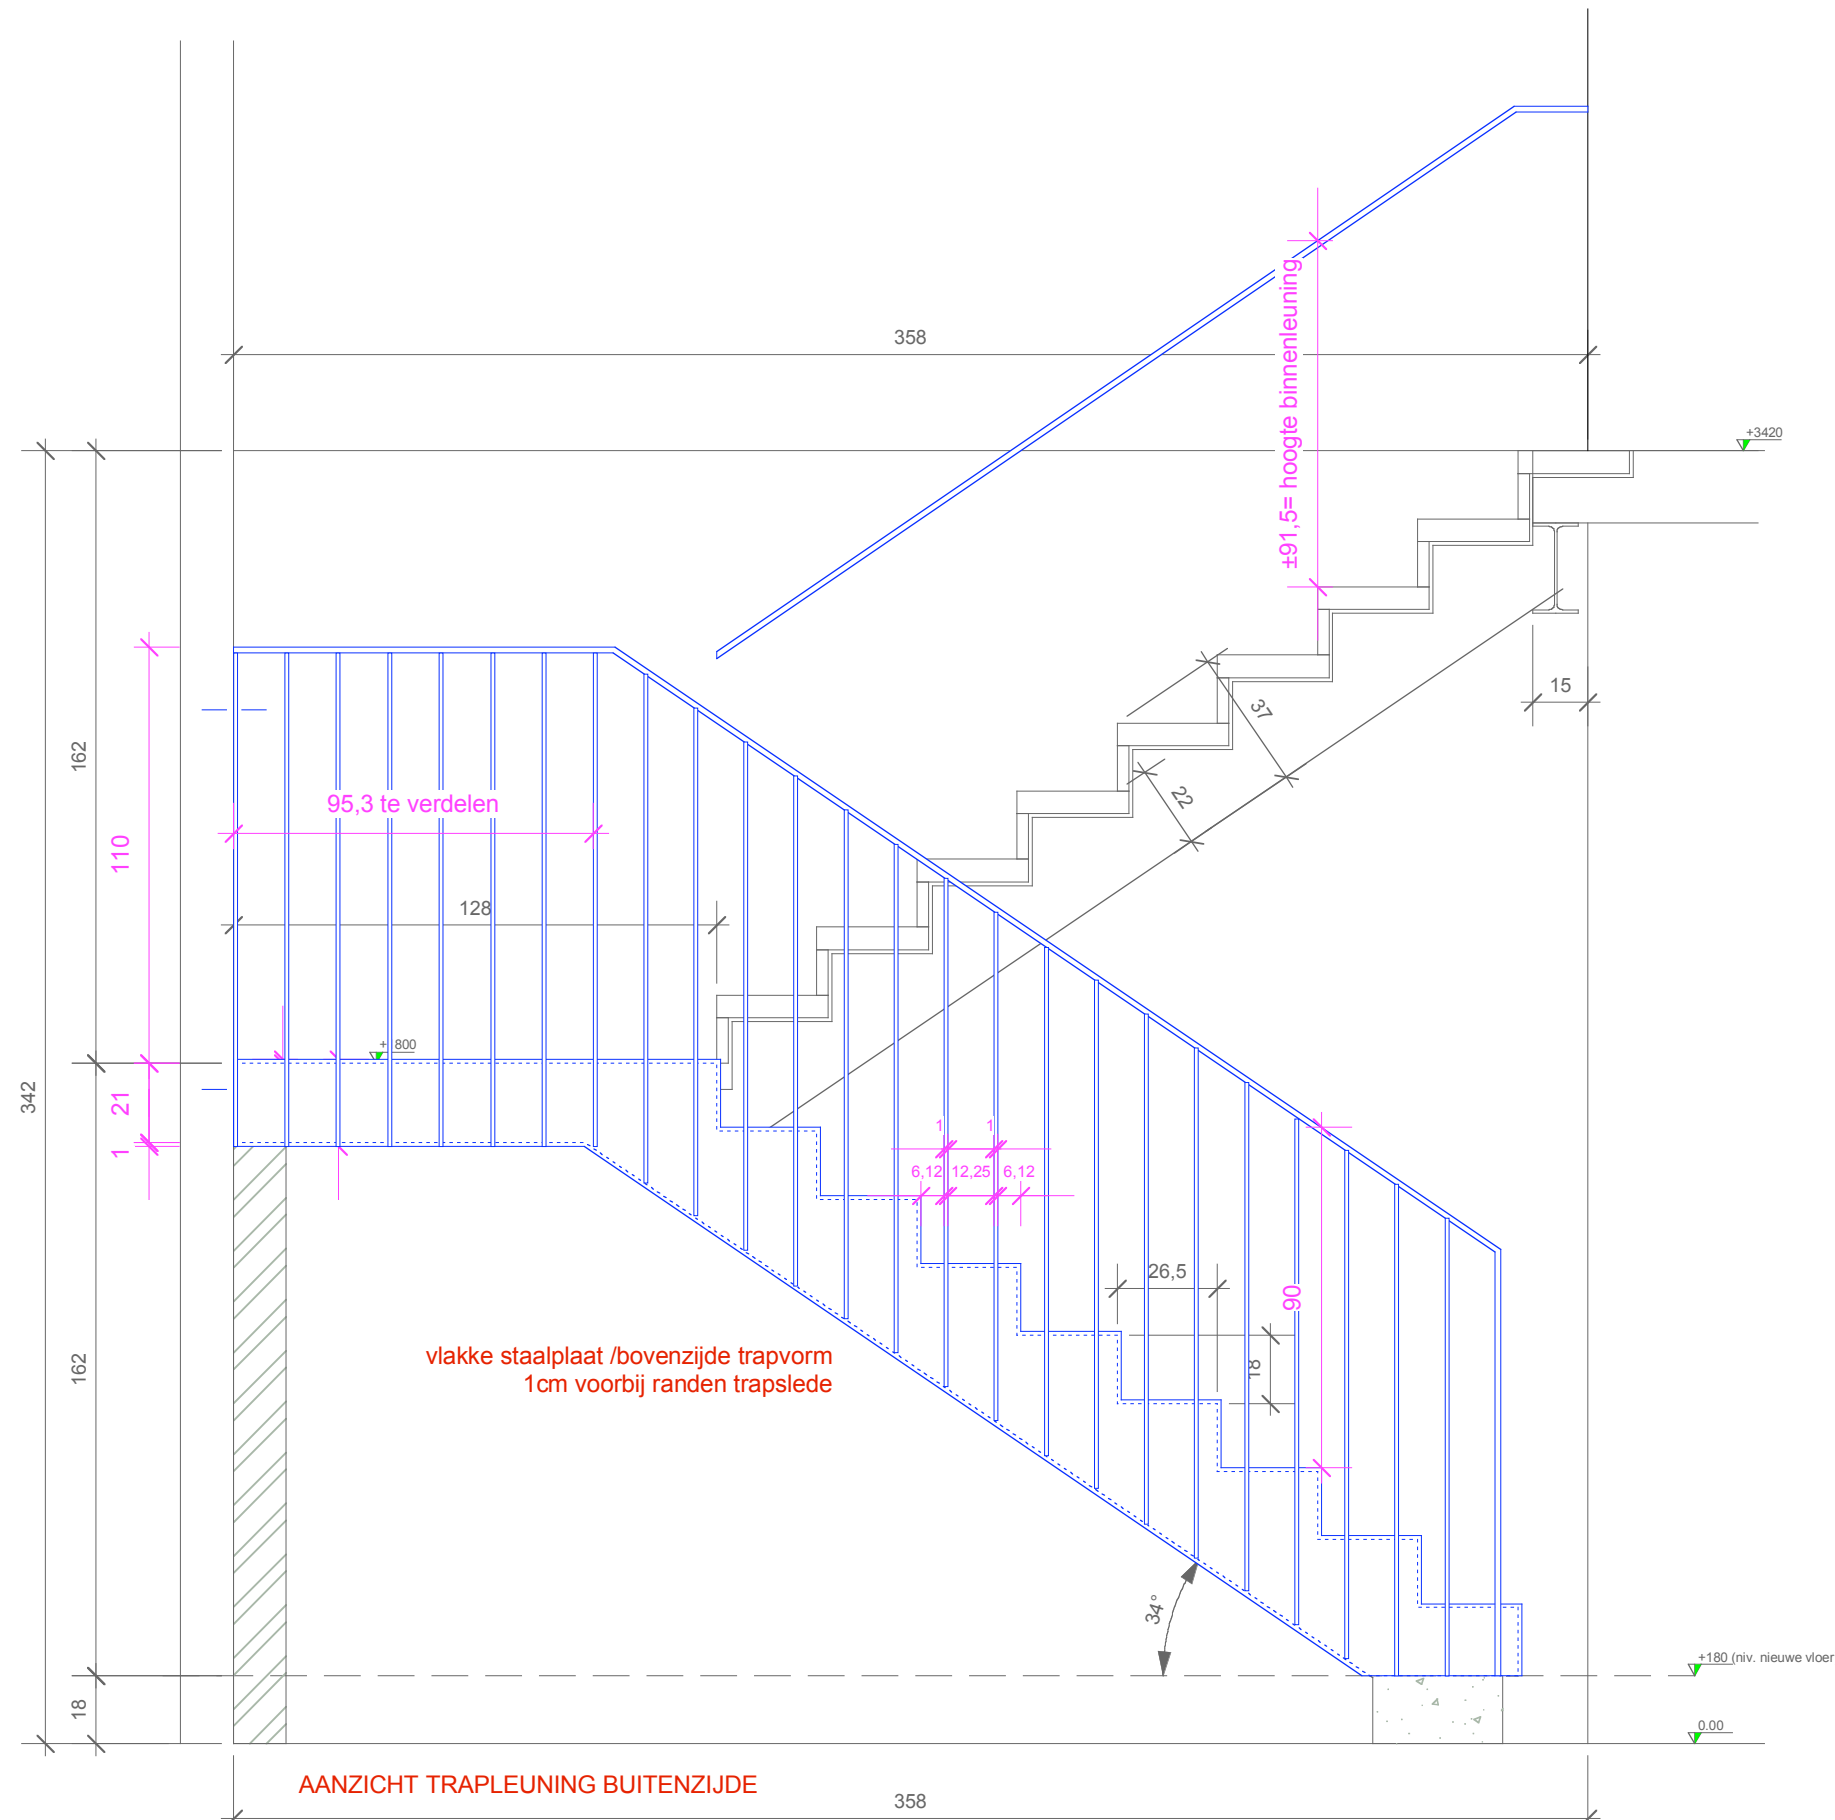

OPDRACHT		DETAIL																	
VERBOUWING EN UITBREIDING VAN EEN BESTAANDE TOONZAAL MET KANTOREN LEUVENSESTEENWEG 80, 3070 KORTENBERG																			
OPDRACHTGEVER																			
STOLZ BVBA Dhr MAES Koen & Dhr CLEMENT Hendrik LEUVENSESTEENWEG 80, 3070 KORTENBERG TEL: 02 / 759 85 64																			
ARCHITECTEN		MarS ARCHITECTEN B.V.B.A. VLAANDERENSTRAAT 89 - 1800 VILVOORDE 02/ 251 18 15 - mens@m-ar-s.be 																	
<table><tr><td colspan="2">WIJZIGINGEN</td></tr><tr><td>a.</td><td>xxx</td></tr><tr><td> </td><td> </td></tr><tr><td> </td><td> </td></tr><tr><td> </td><td> </td></tr><tr><td> </td><td> </td></tr><tr><td> </td><td> </td></tr></table>		WIJZIGINGEN		a.	xxx											<table><tr><td>GETEKEND DOOR</td></tr><tr><td>Alexander Glatz Sigrid Van Hove Myriam Vangenechten</td></tr></table>		GETEKEND DOOR	Alexander Glatz Sigrid Van Hove Myriam Vangenechten
WIJZIGINGEN																			
a.	xxx																		
GETEKEND DOOR																			
Alexander Glatz Sigrid Van Hove Myriam Vangenechten																			
<table><tr><td>KADASTRALE SECTIE</td></tr><tr><td>1e Afd Sectie A, nrs 207m9</td></tr></table>		KADASTRALE SECTIE	1e Afd Sectie A, nrs 207m9	<table><tr><td>SCHAAL</td></tr><tr><td>1/20 1/2</td></tr></table>		SCHAAL	1/20 1/2												
KADASTRALE SECTIE																			
1e Afd Sectie A, nrs 207m9																			
SCHAAL																			
1/20 1/2																			
<table><tr><td>DATUM</td></tr><tr><td>16 april 2013</td></tr></table>		DATUM	16 april 2013	<table><tr><td>DOSSIER</td></tr><tr><td>2008.10.DE3</td></tr></table>		DOSSIER	2008.10.DE3												
DATUM																			
16 april 2013																			
DOSSIER																			
2008.10.DE3																			