



- lage beplanting
- gras
- watervoorstaande verharding betonklinkers
- rubbervloer
- beplanting hagen

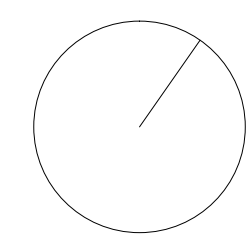

0 1 2 5 10

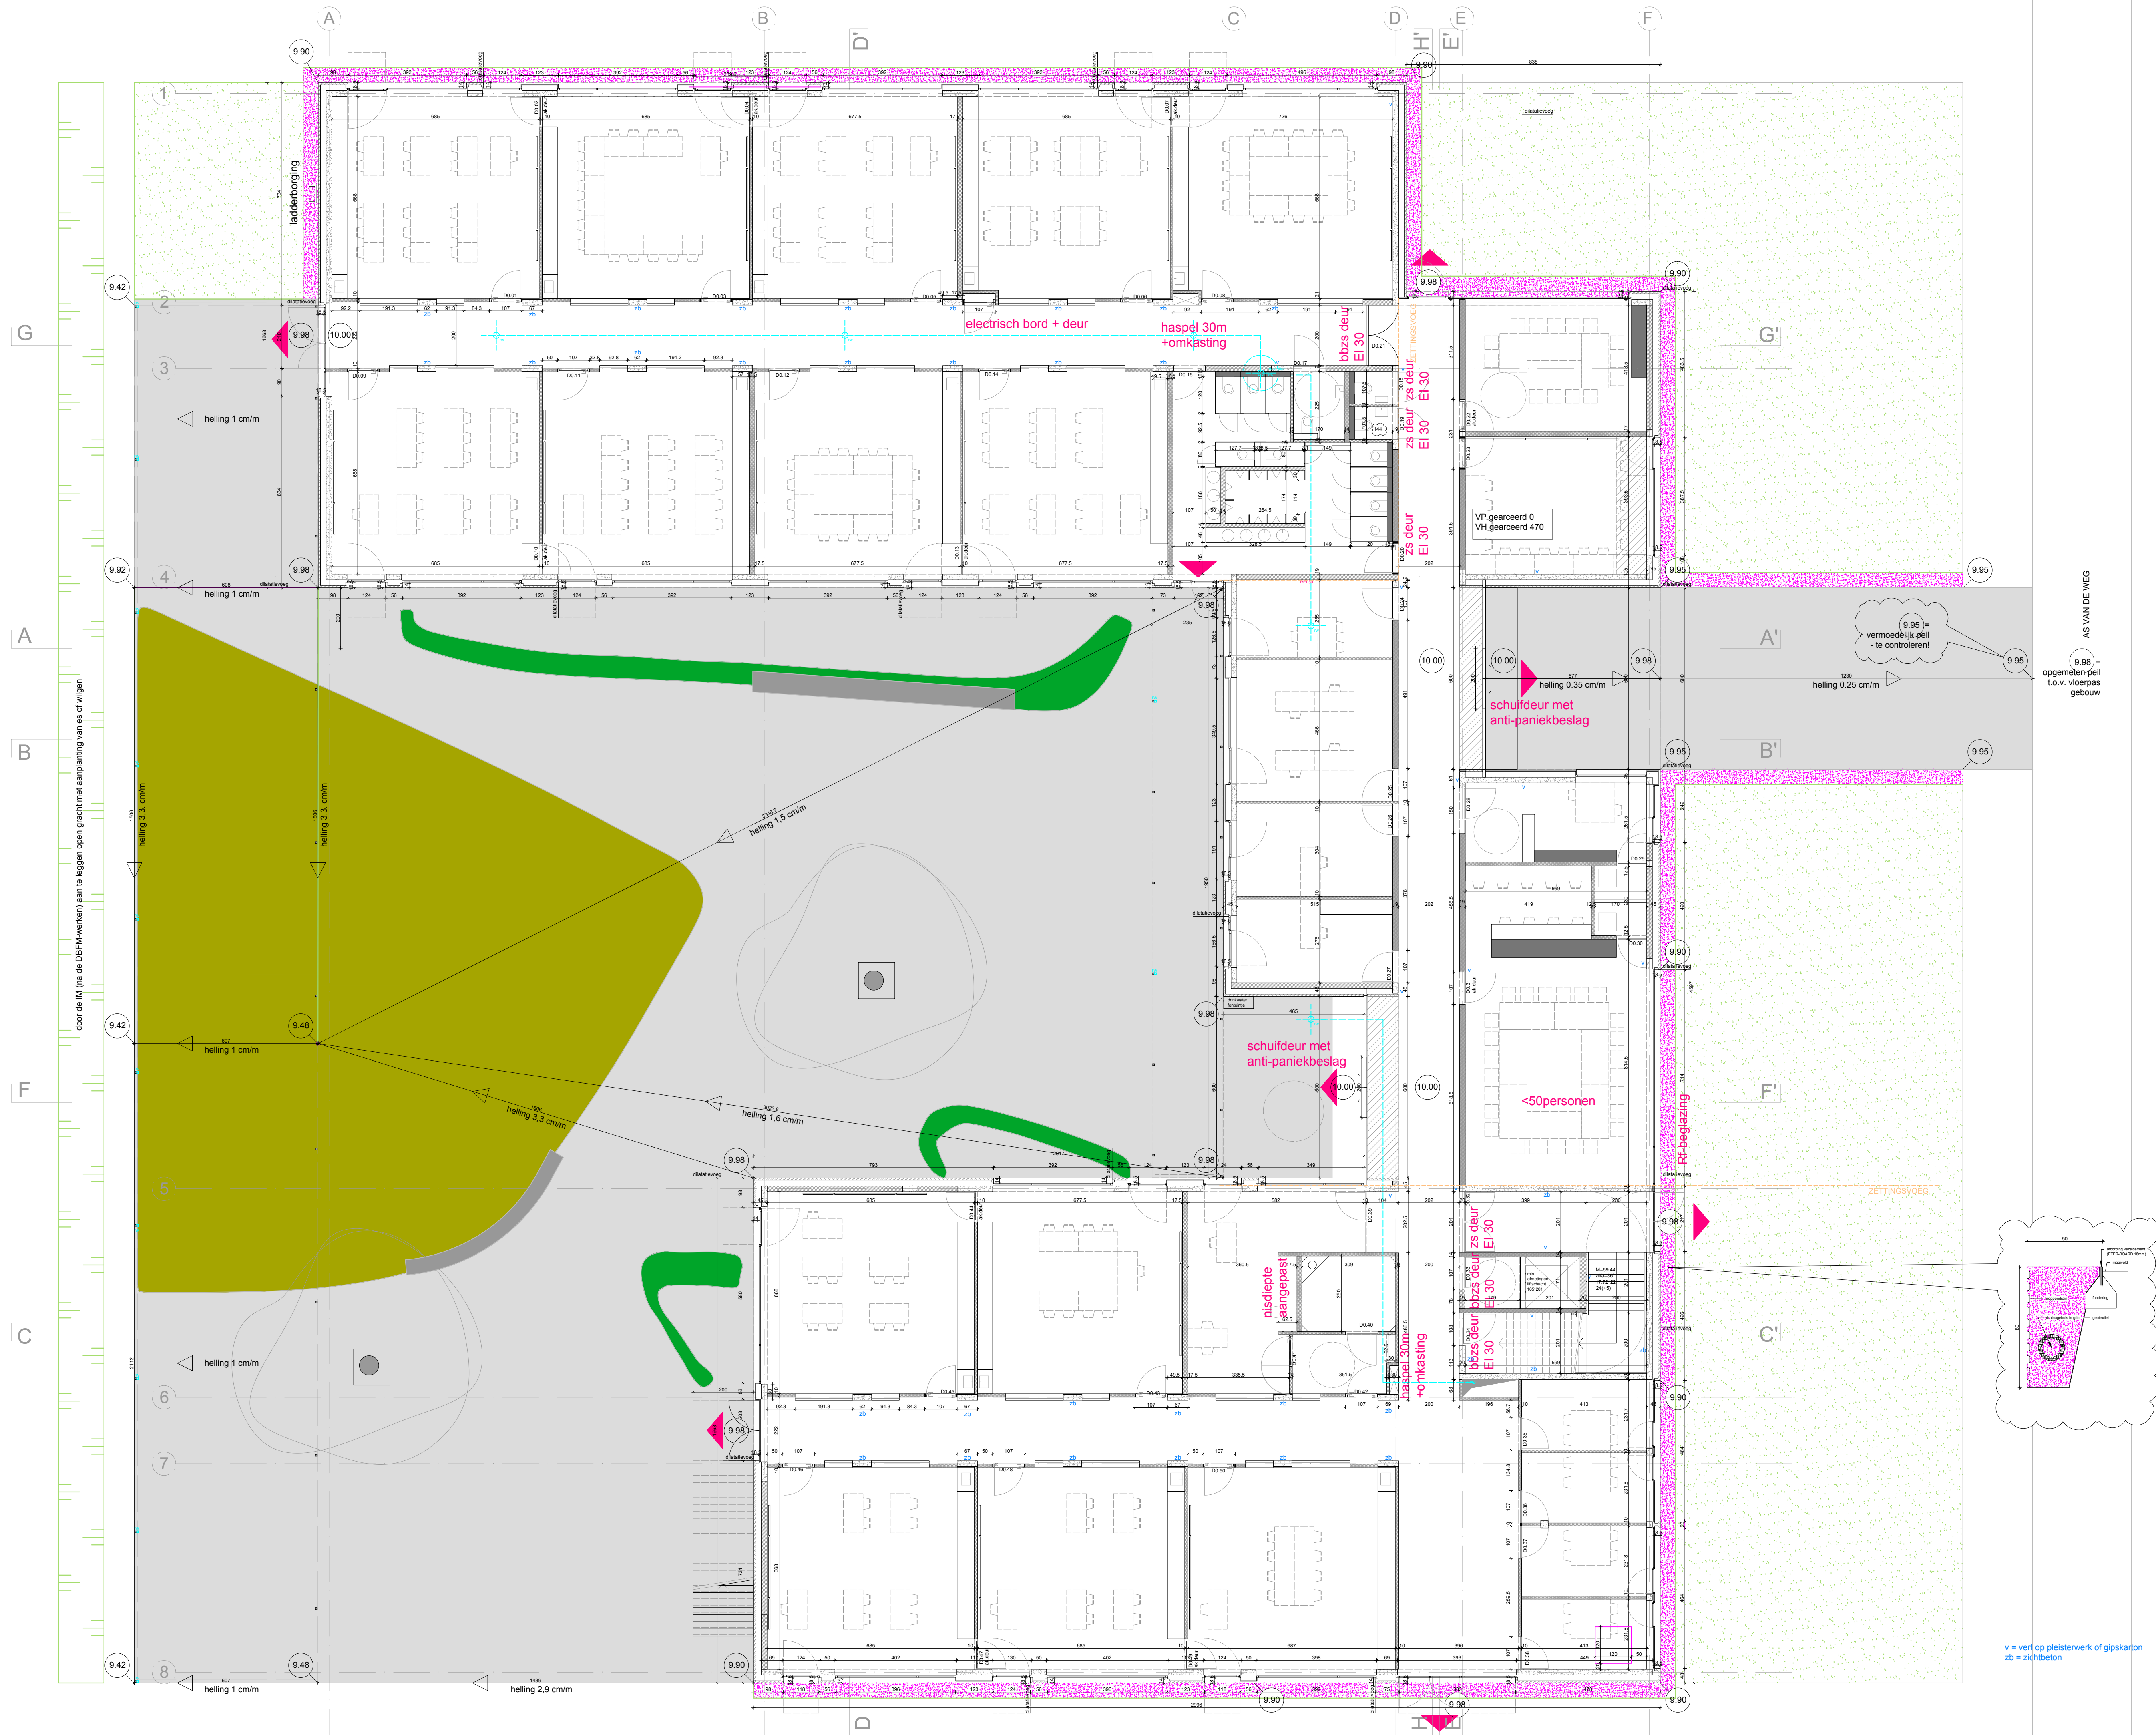

- LEGENDE
- 00.01 TRAPHAL
 - 00.02 KOKER
 - 00.03 LIFT
 - 00.04 LIFT S/S
 - 00.05-06-08-09 KLAS TYPE 3 GES
 - 00.07 LEERLINGEN BEGELEIDING (SCHAKELRUIMTE)
 - 00.07a TAVIA-ruimte (toeleiding van Aandacht)
 - 00.11 ZORGLOKAAI
 - 00.12 ERGOLOKAAI
 - 00.13-04-14 LOGOLOKAAI
 - 00.15 PATCHRUIMTE EN BERGING
 - 00.16 PERSONEELSLOKAAI
 - 00.17 KOPPELLOKAAI
 - 00.18 ONTHAAL
 - 00.19 DIRECTIE 1
 - 00.20 DIRECTIE 2
 - 00.21 ZORGCOORDINATOREN
 - 00.22 ONTVANGSTLOKAAI
 - 00.23 IST-LOKAAI
 - 00.24 VERADERLOKAAI
 - 00.25 SANITAIR MINDERVALDEN
 - 00.26 GANG VLEUGEL WEST
 - 00.27 - 00.28 SANITAIR PERSONEEL
 - 00.29 - 00.30 SANITAIR MEISIES EN JONGENS
 - 00.31 - 00.39 KLAS TYPE 8
 - 00.40 GANG VLEUGEL OOST

04	09/03/2015	aanpassing kast in klas 00.31	SumRdc	
03	17/02/2015	buitenshrijfwerk - kolommen as 8 - binnenwanden - aap as built	SumRdc	
02	20/01/2014	Heraanbesteding na besparingsvoorstellen		
01	21/08/2013	Definitieve screening		
00	07/06/2013	EERSTE UITGAVE		
index	datum	omschrijving	tek.	nagek. goedge.


DBFM Scholen van Morgen
Cluster 12
Instelling 1 - 168.000-V
GENTBRUGGE - SINT-GREGORIUS
ORTHOPEDAGOGISCH CENTRUM
UITBREIDING SCHOOL BUITENGEWOON BASISONDERWIJS

PROMOTOR	DBFM Scholen van Morgen NV Sint-Lazaruslaan 4-10 1210 Sint-Joosteten-Noord Generaal Manager: Daniel Goets BVBA	Tel: +32 2 609 87 22 info@scholenvanmorgen.be
AFGEVAARDIGD BOUWHEER	AG Real Estate COOP	
SUBSIDIERENDE OVERHEID	agion	
INRICHTENDE MACHT	Provinciaalste der Broeders van Liefde	
ARCHITECT	hasa architecten www.hasa.be info@hasa.be	
STABILITEIT	BAS www.bas.be info@bas.be	
TECHNIEKEN	TECHNUM www.technum.be info@technum-beel.be	

AANNEMER	TUDELIJKE HANDELSVENNOOTSCHAP ondernemingen Jan De Nul n.v. VAN LAERE Trapel 60, B-2008 Hobbeke - Aalst Tel: +32 53 73 15 11 Fax: +32 53 78 17 60 info@jandenul.com
----------	---

TEKENING OPGEMAakt DOOR :	TITEL :	Plan 0
Tekenaar : JOP	Datum : 07/06/2013	Schaal : 1/100
Plannummer / Project Librarybenoeming :		
B1C7-100		04

S:\SunProject\dat31_1\1133_Ondersteuning Van Laere-De Nul\Gentbrugge\04_werk1168_plan_2014 01 29 AANP\SUM.dwg

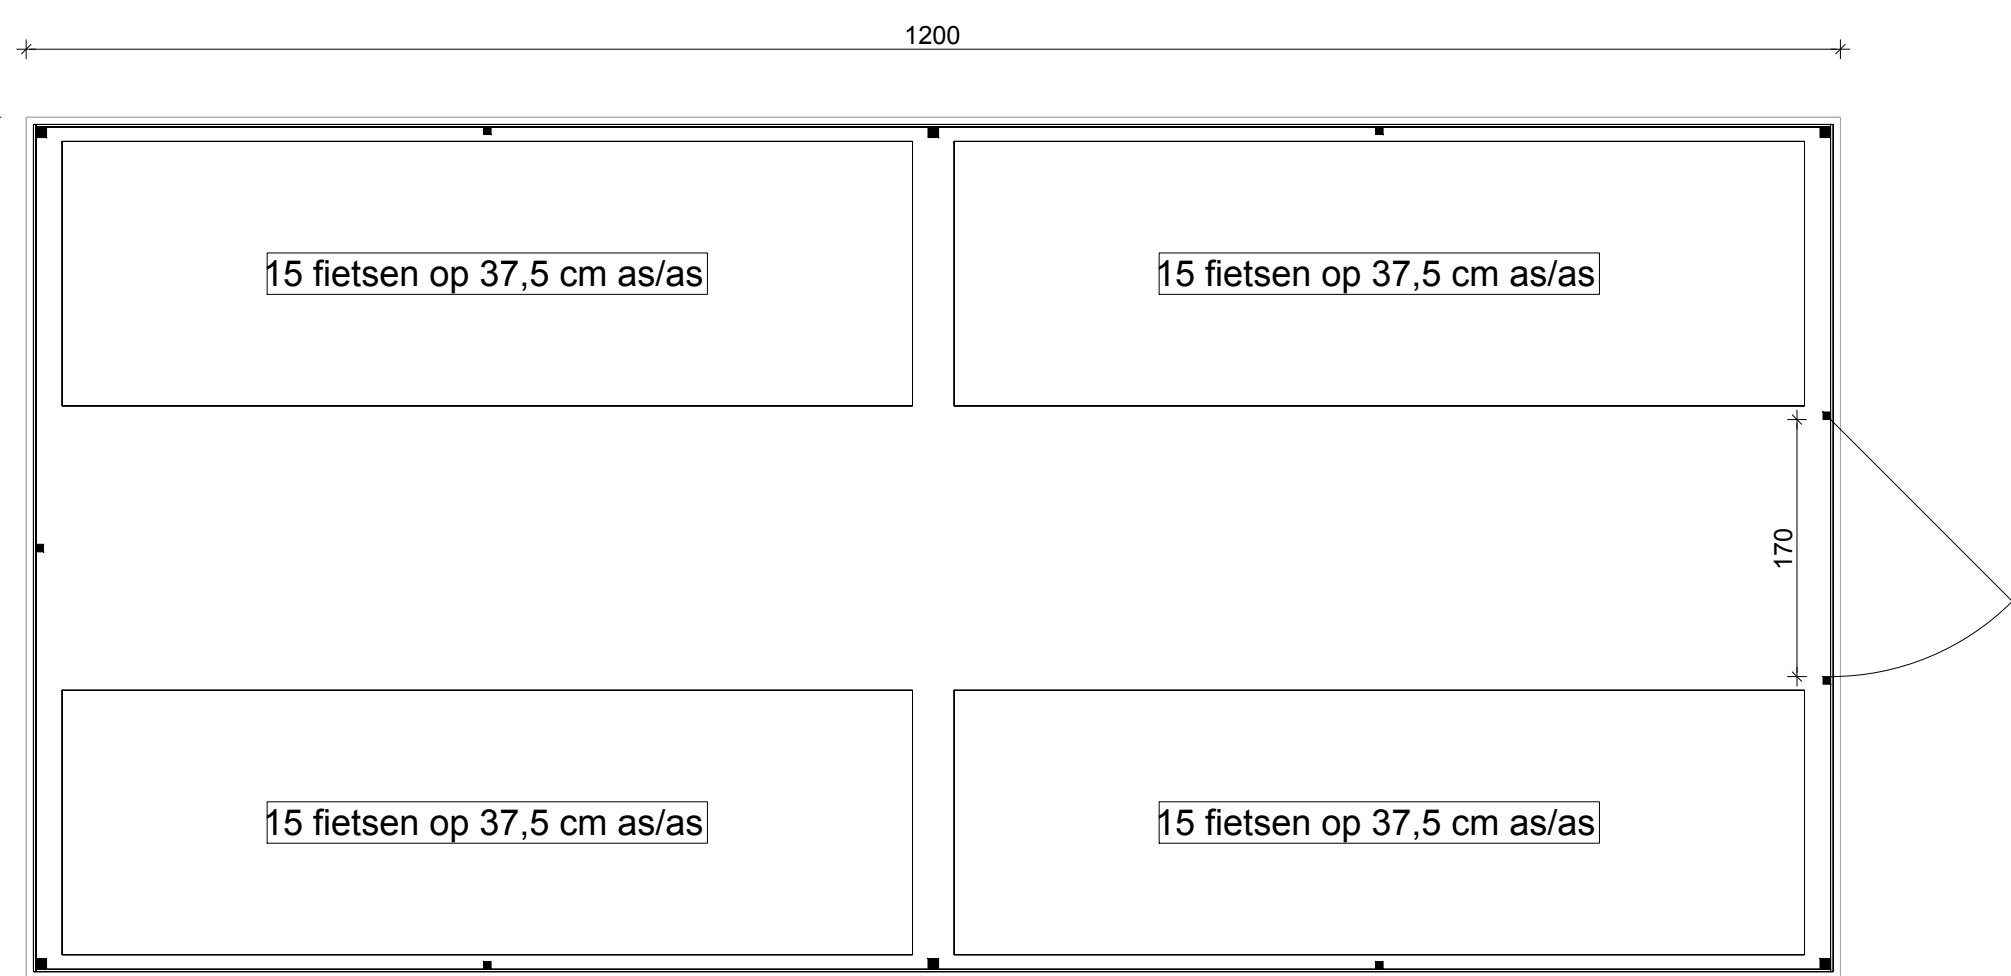

in functie van gewicht groendak, is structuur te herbekijken: allicht een portiek meer nodig

fietsenstalling 1/50