




AANZICHT GEVEL AS 13
1:50

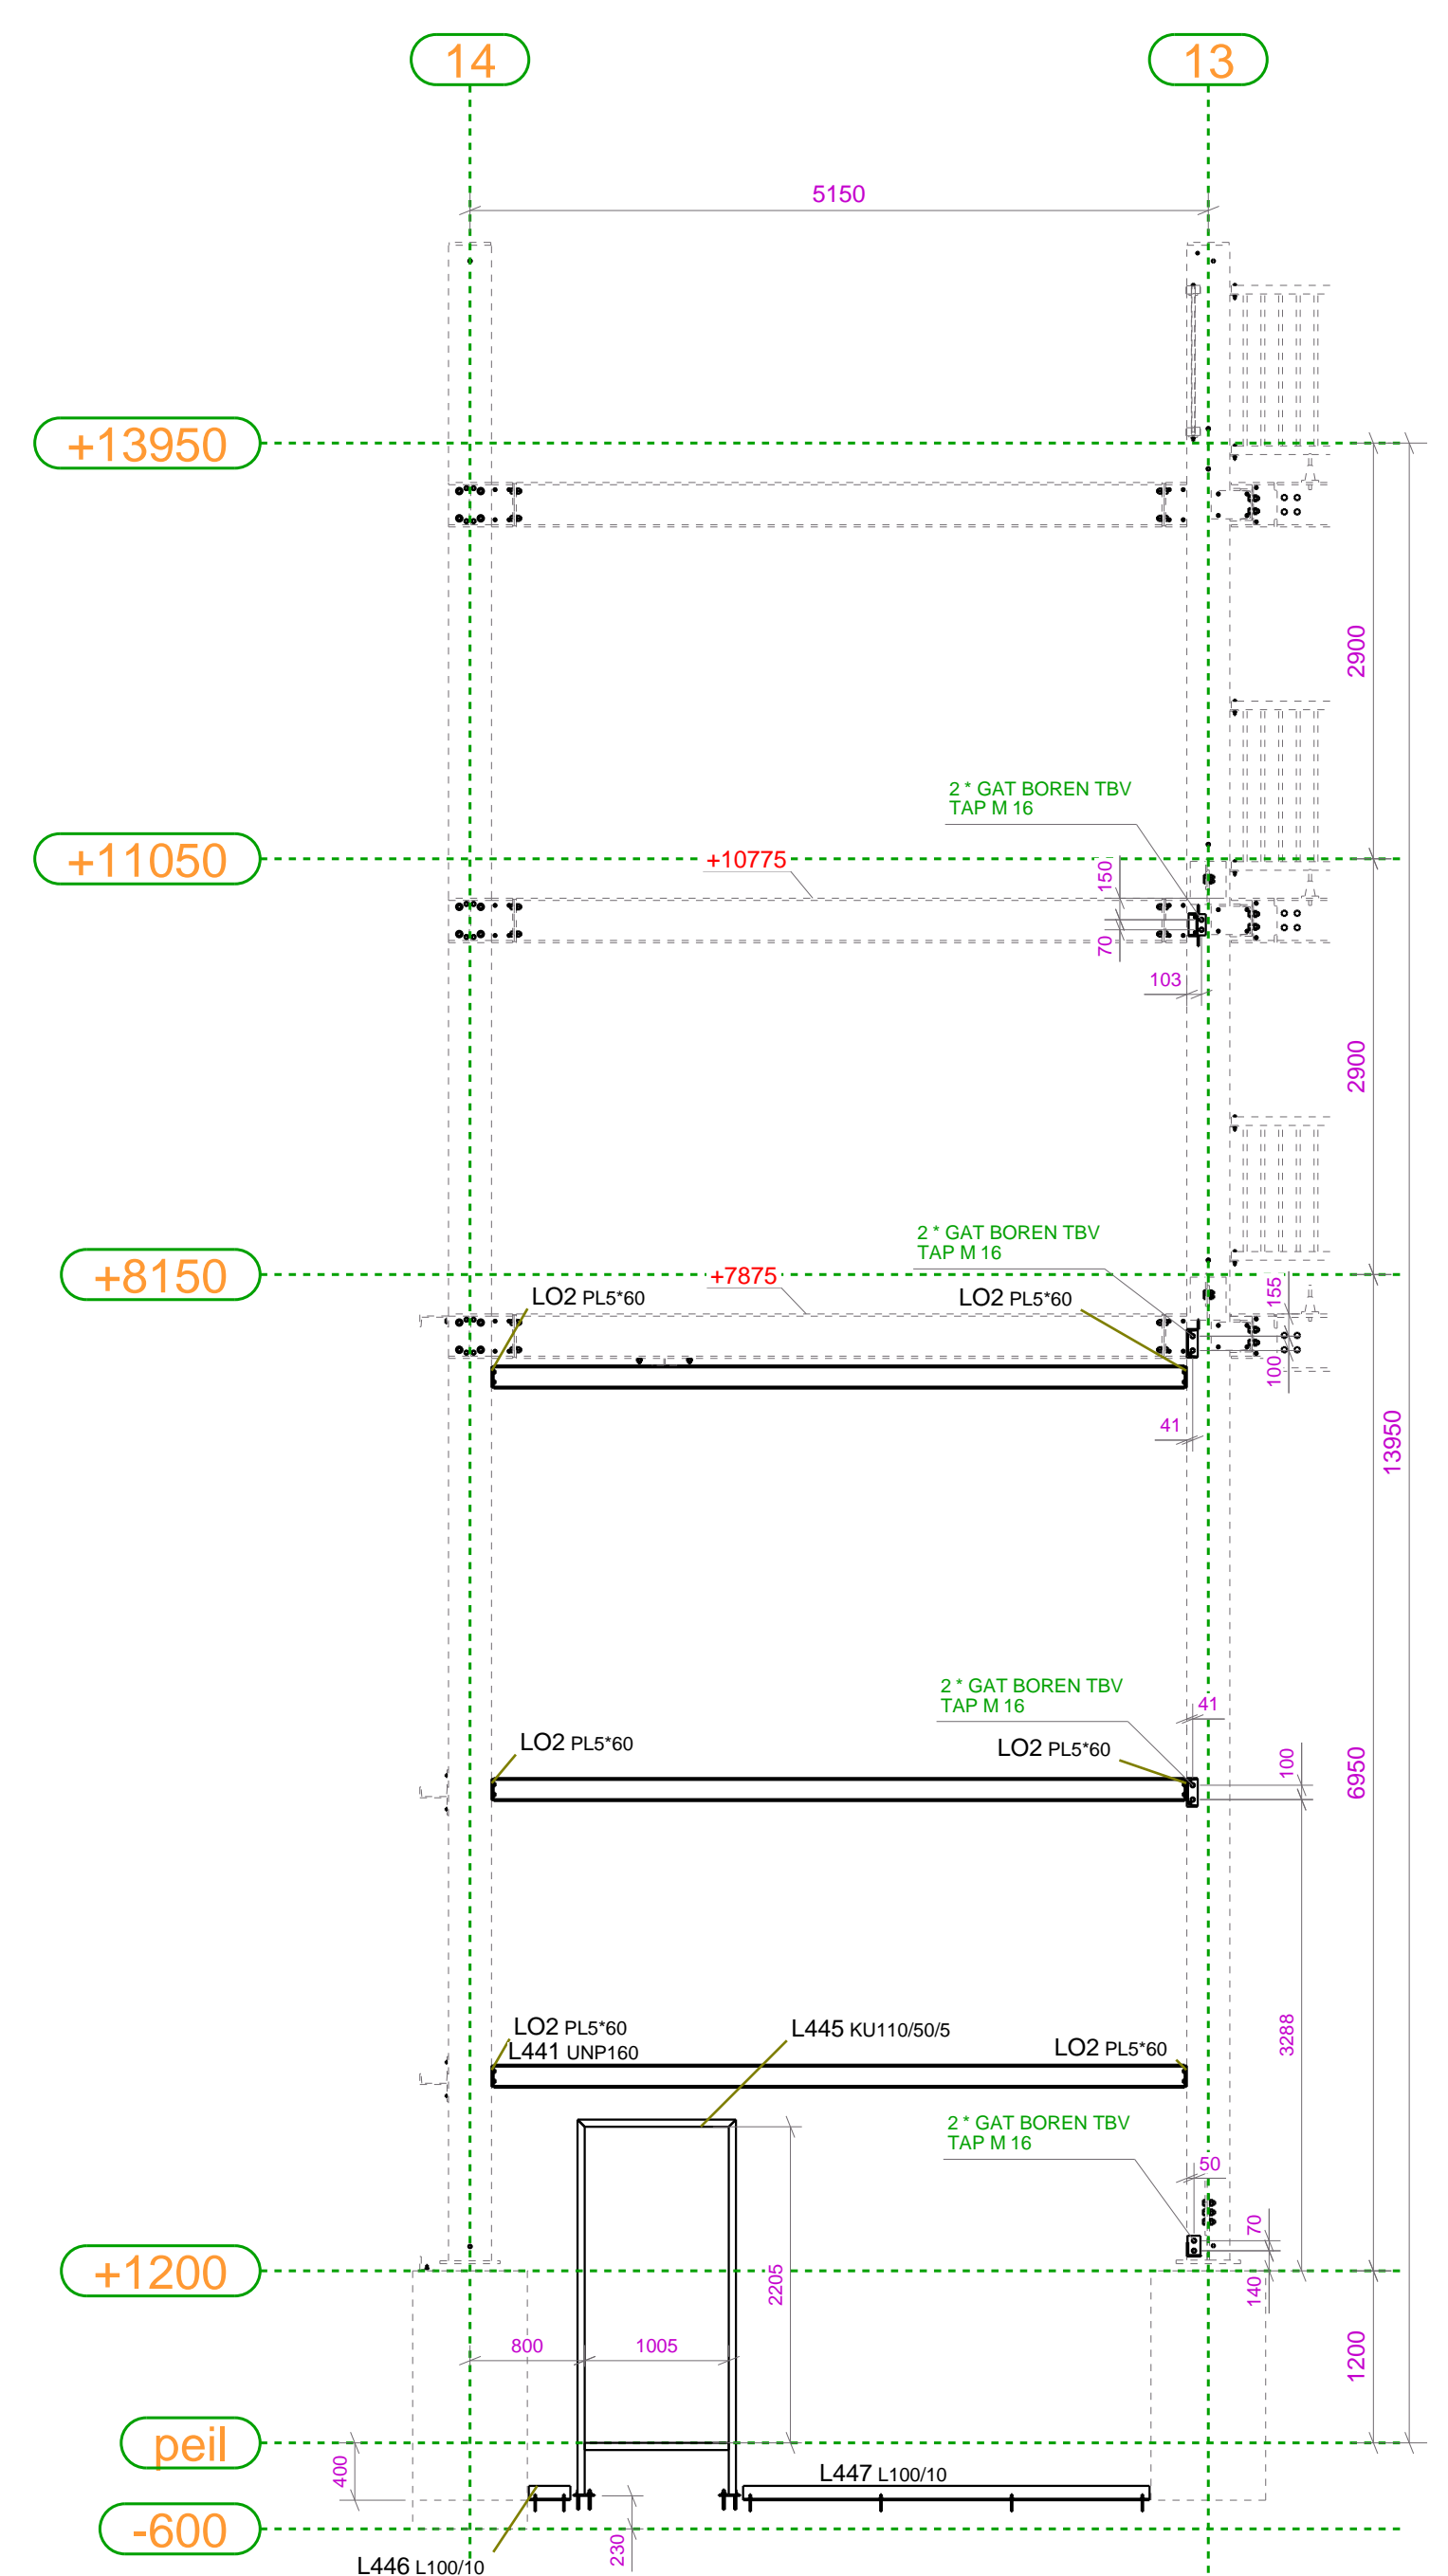


AANZICHT GEVEL AS G
1:50

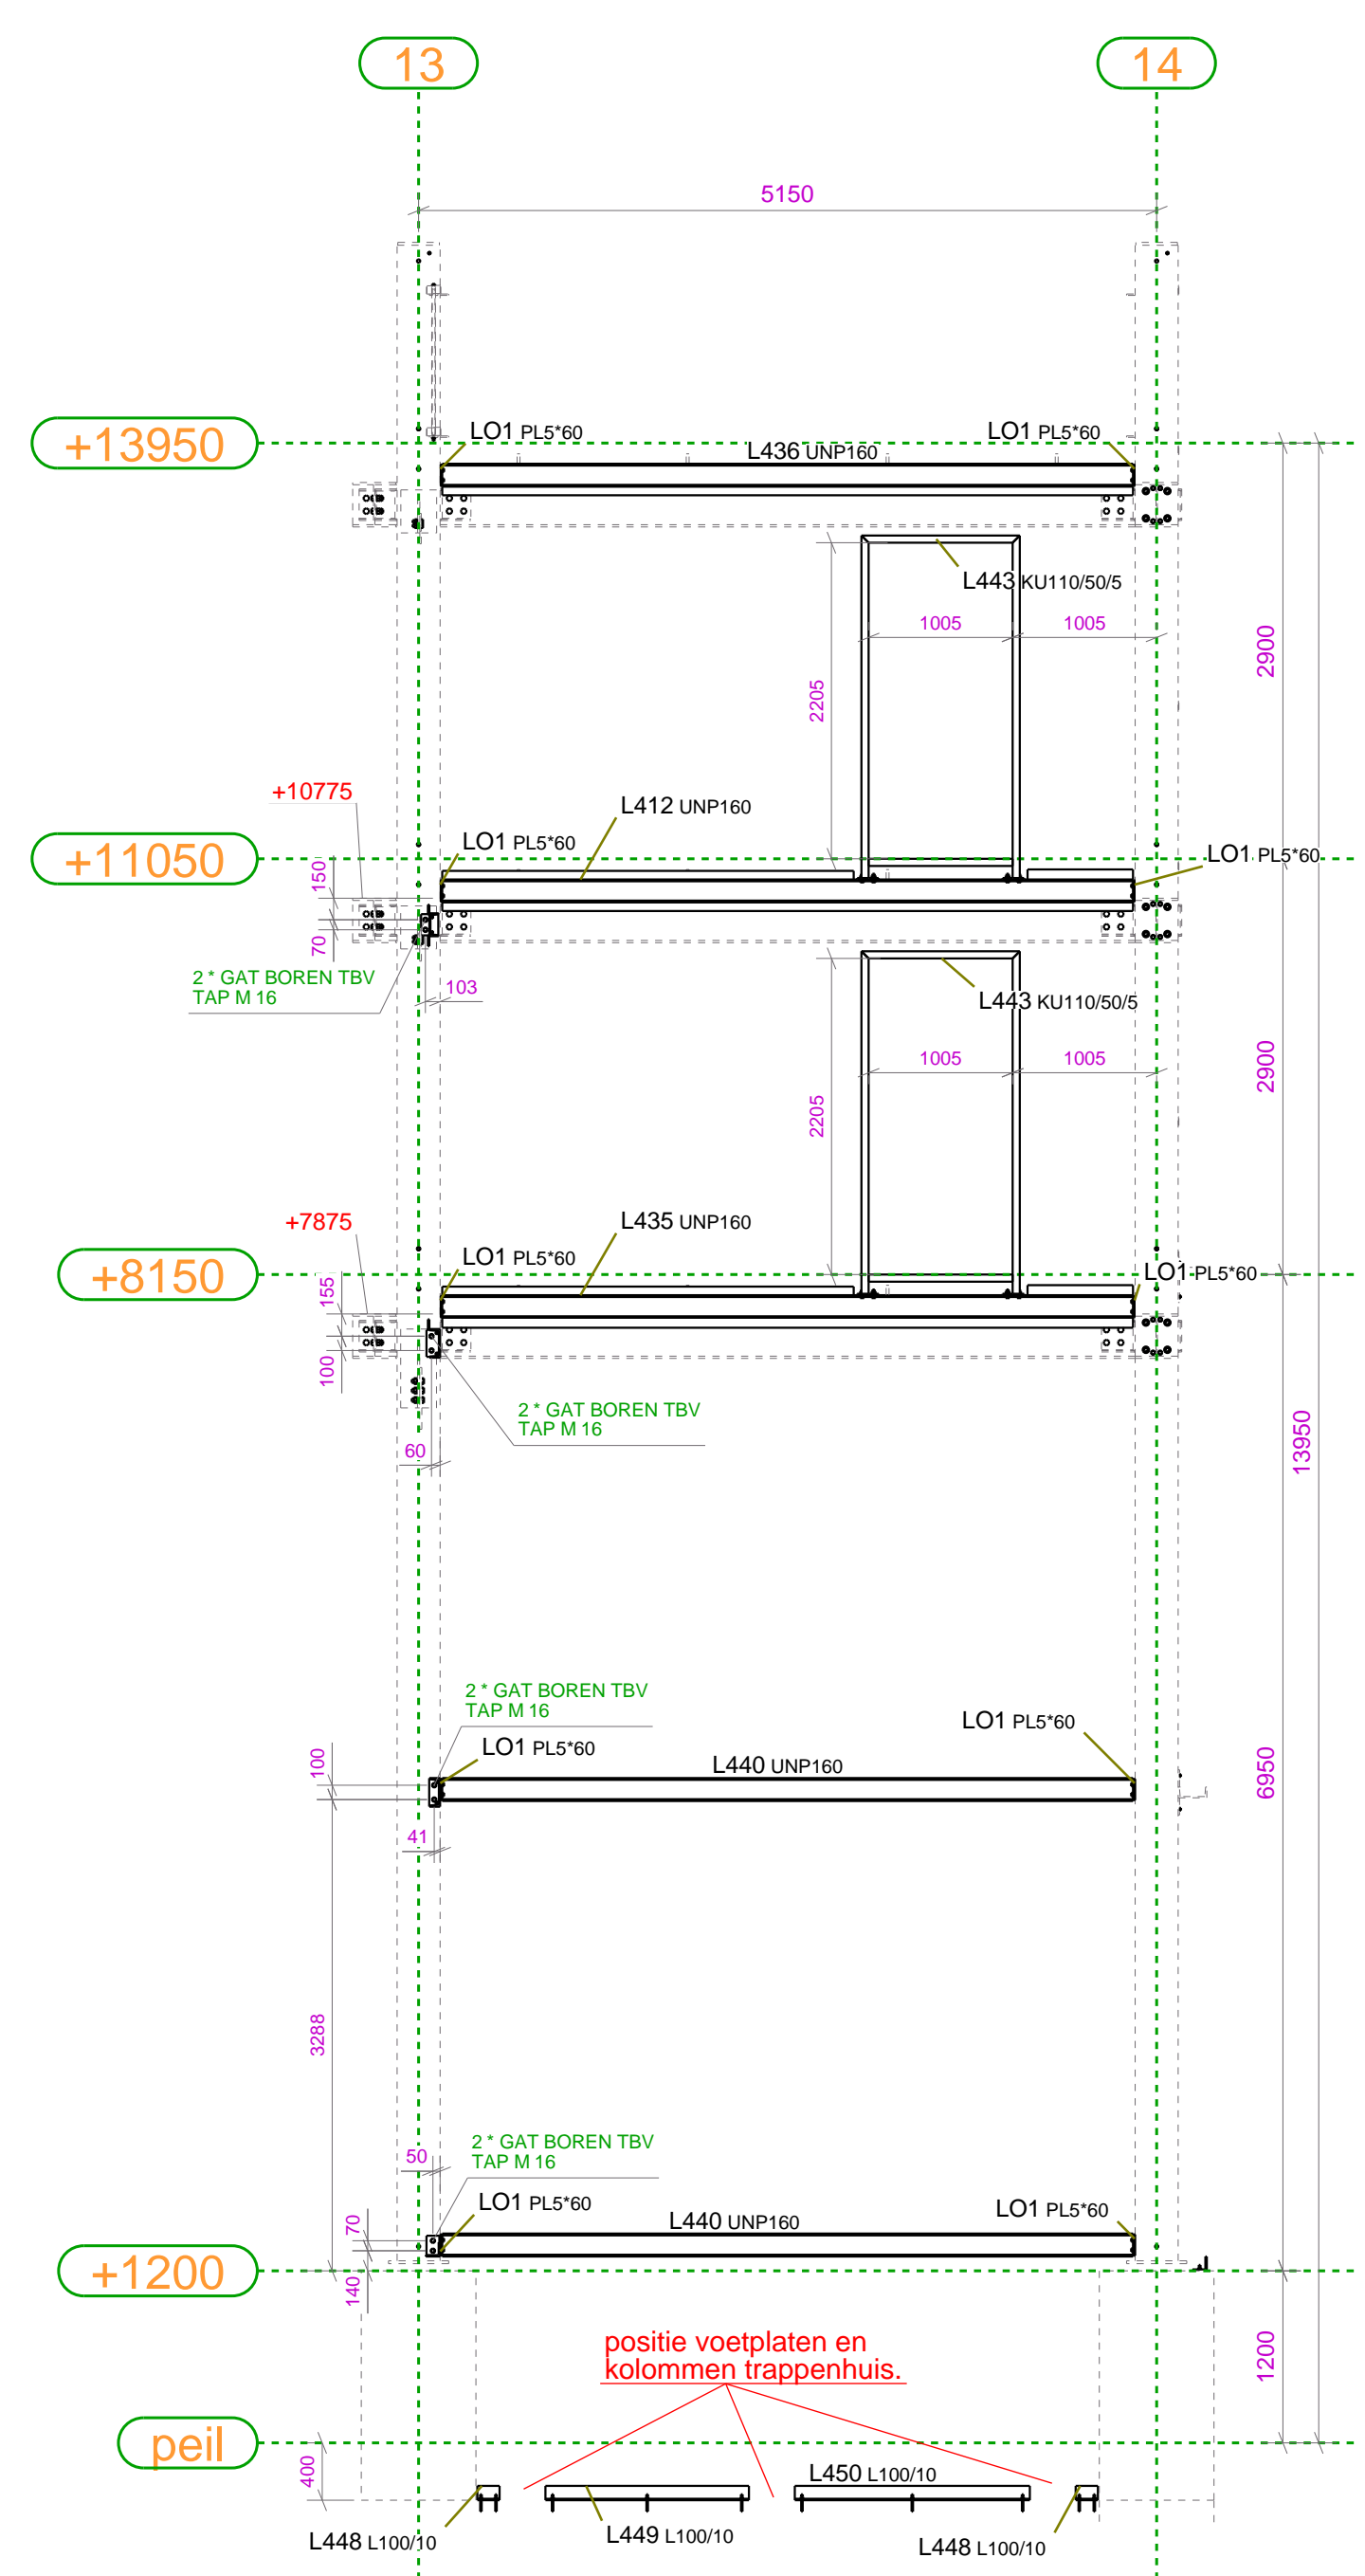


AANZICHT GEVEL AS F
1:50

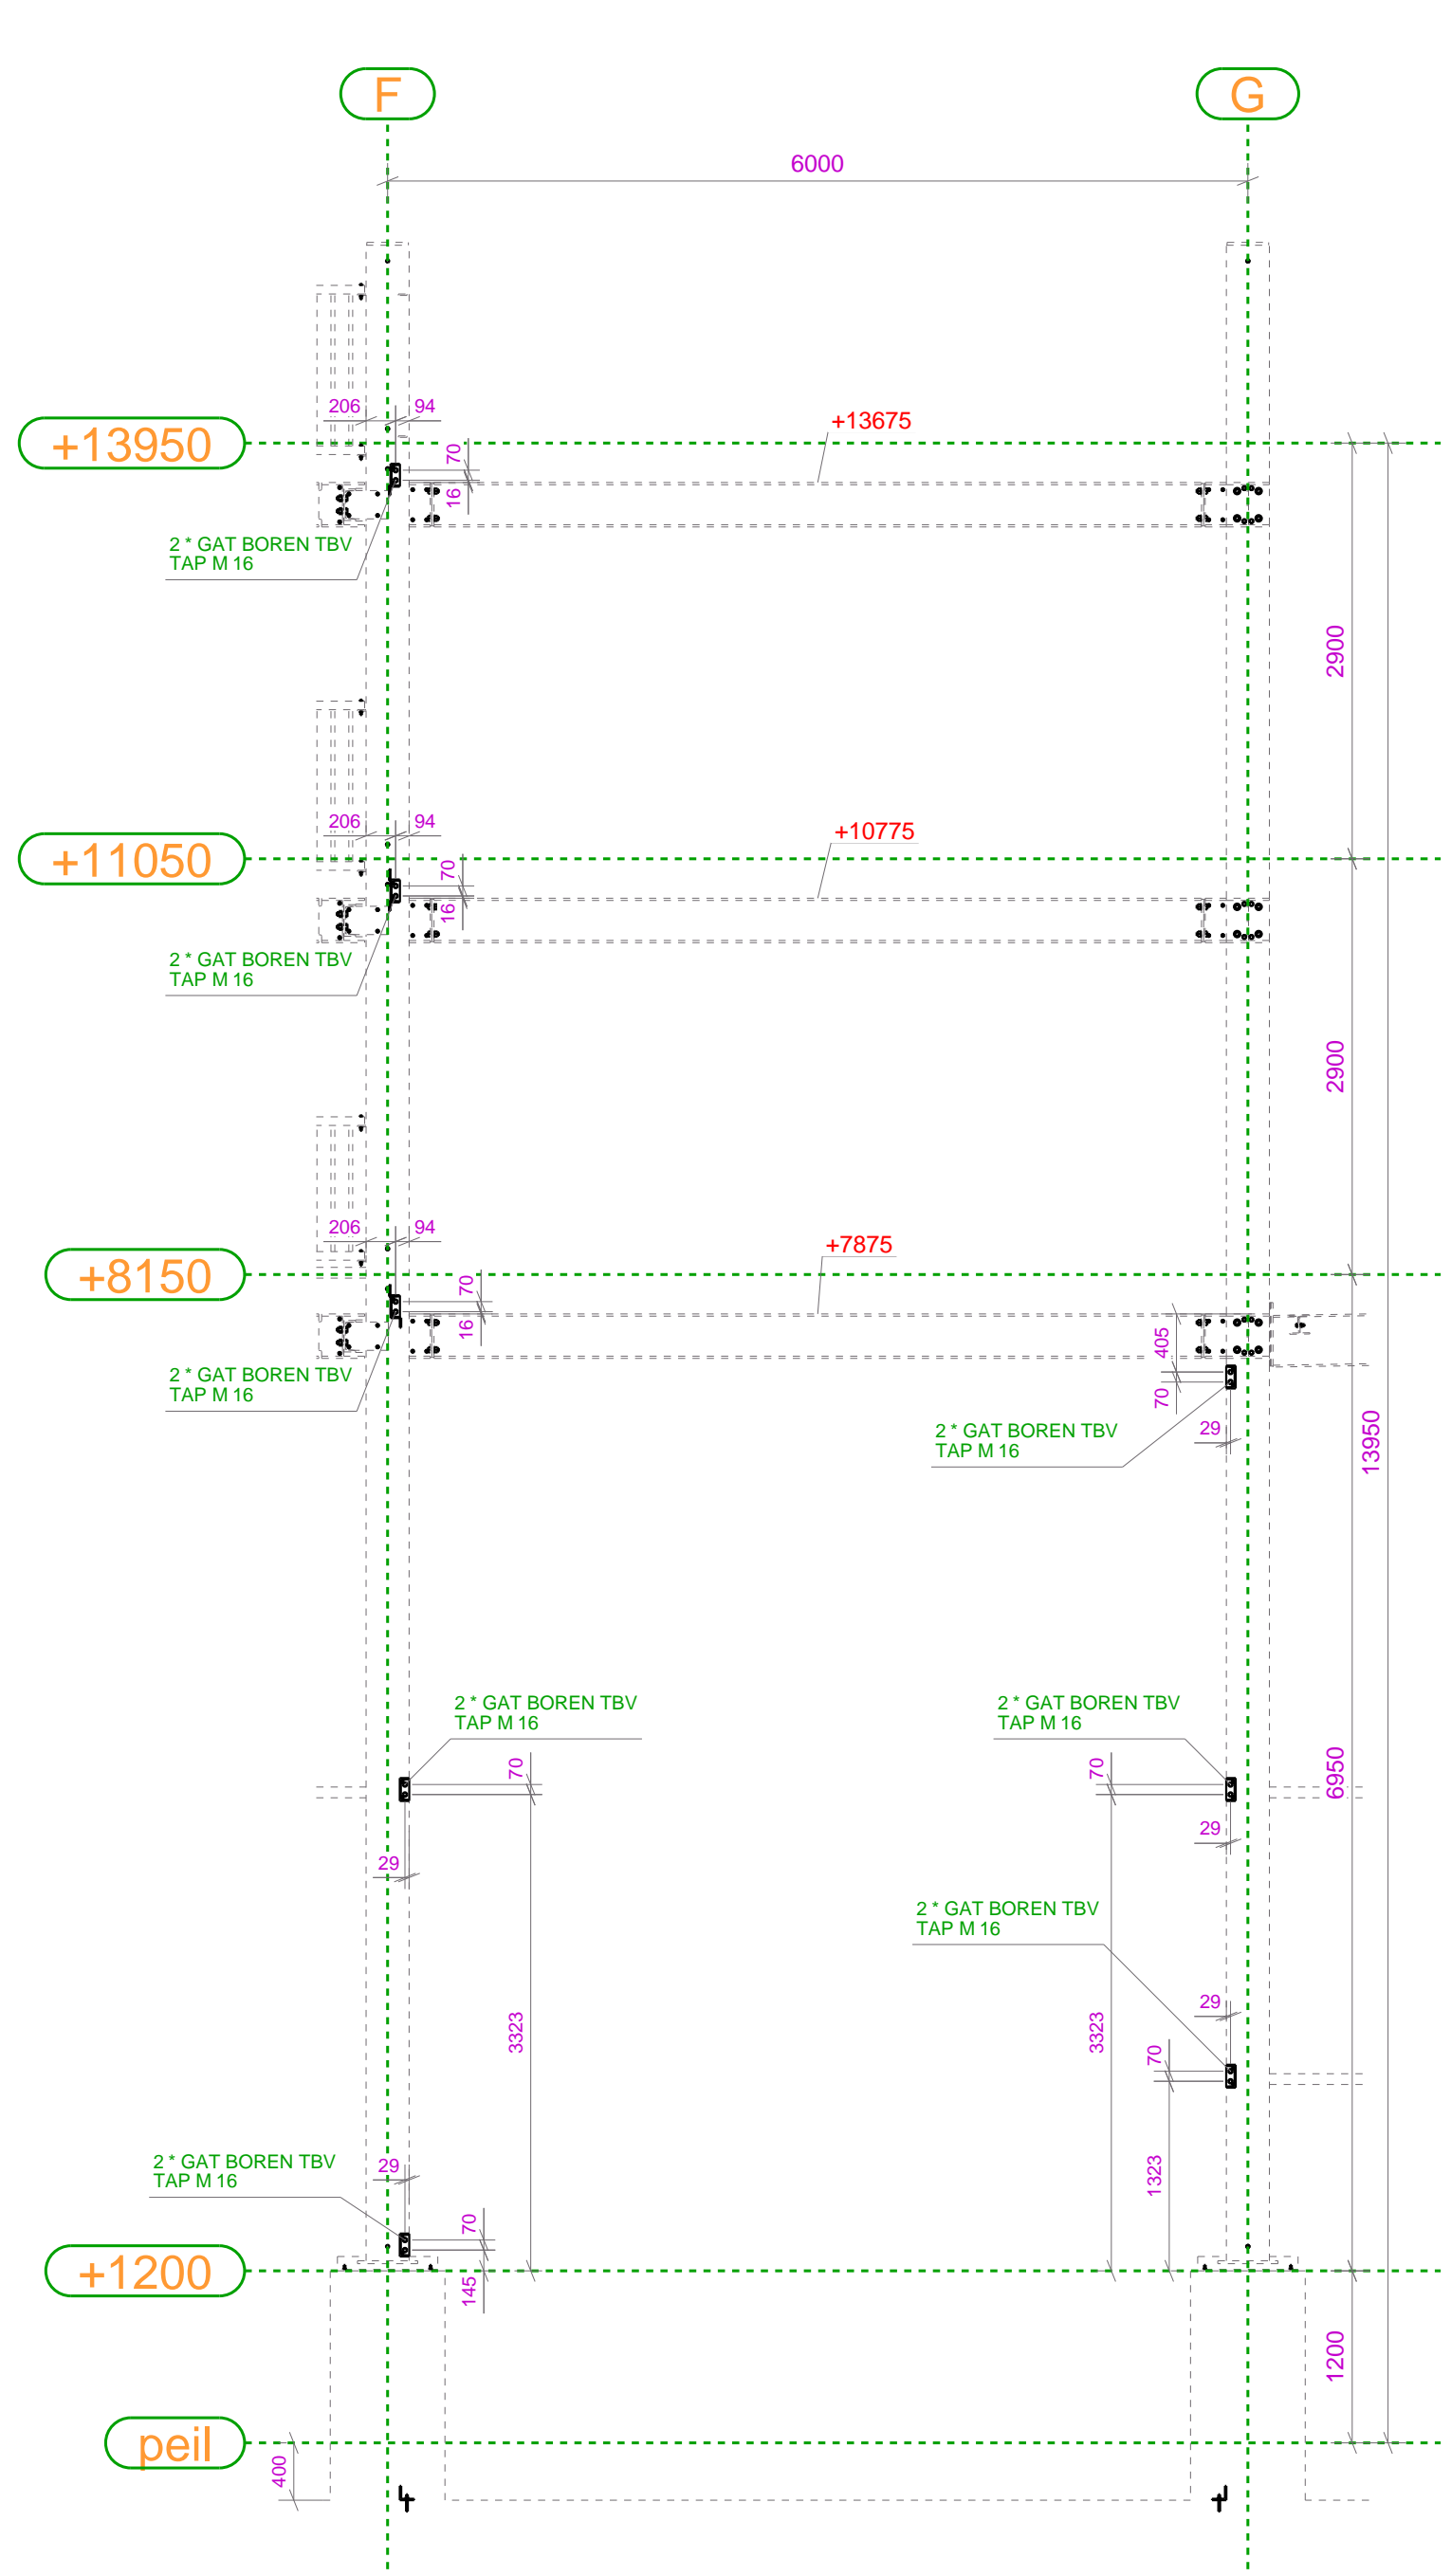


BINNENAANZICHT GEVEL AS 14
1:50

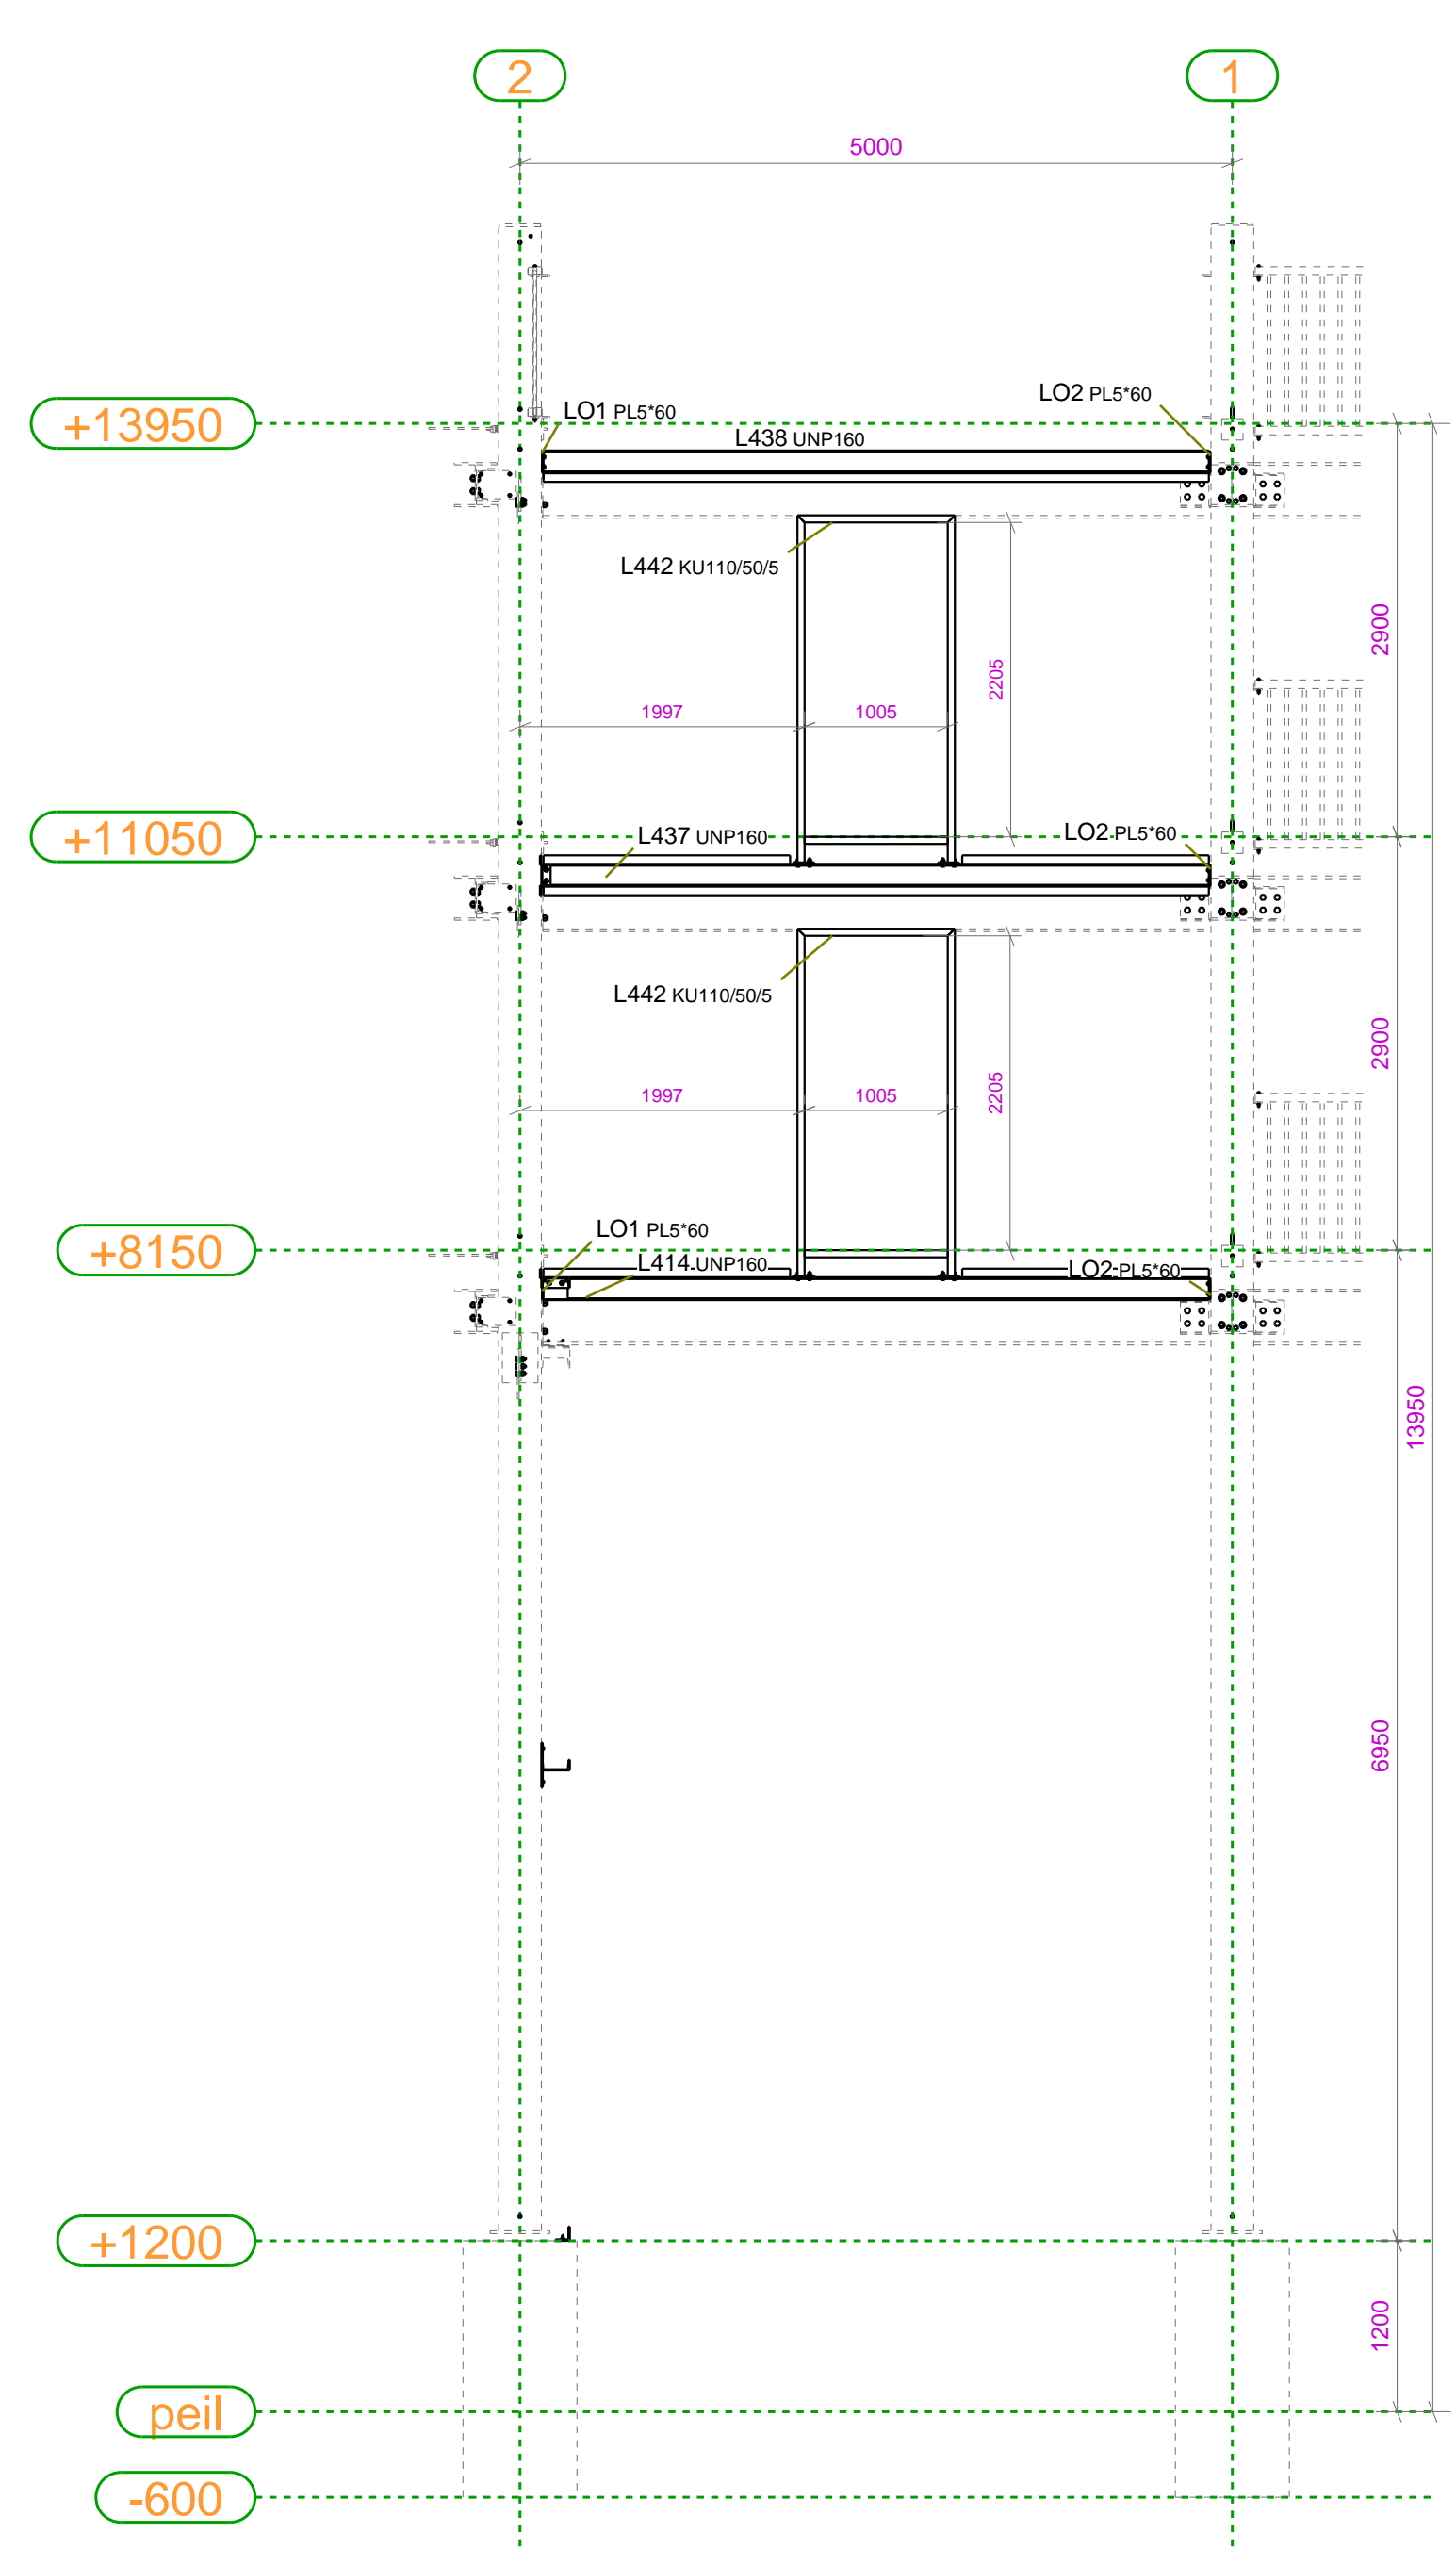


AANZICHT GEVEL AS B
1:50

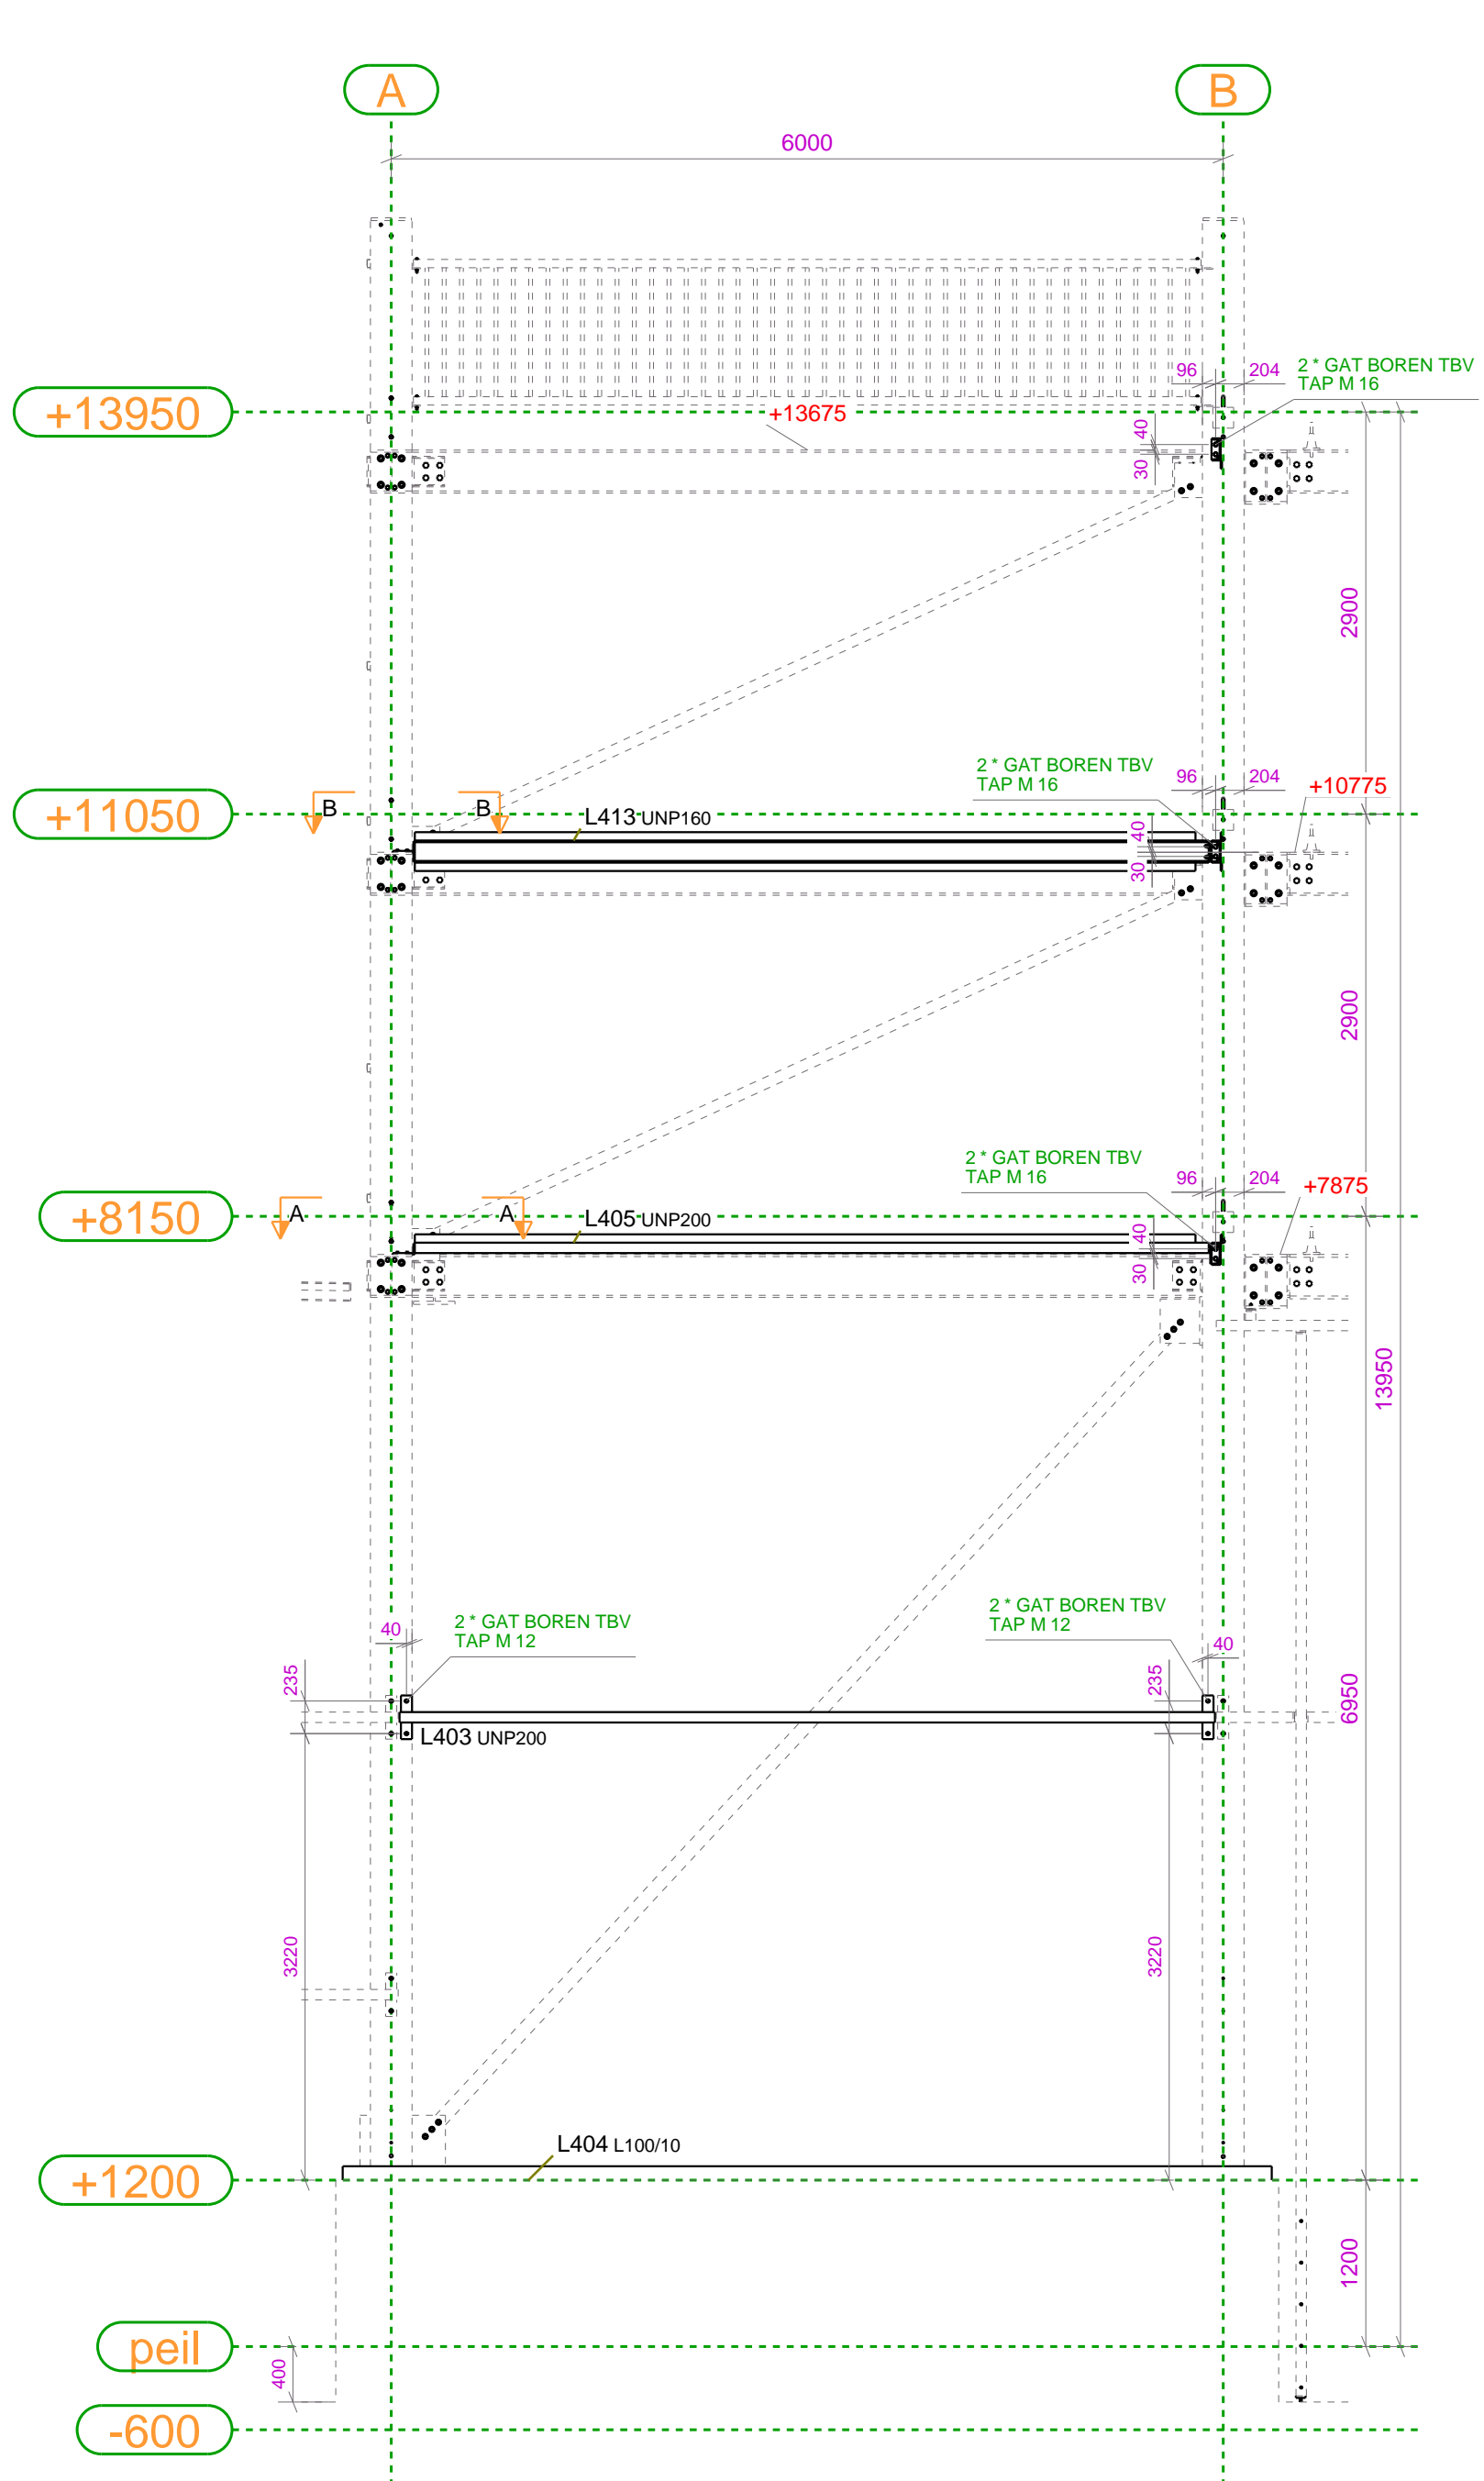

AANZICHT/DOORSNEDE AS 2
1:50

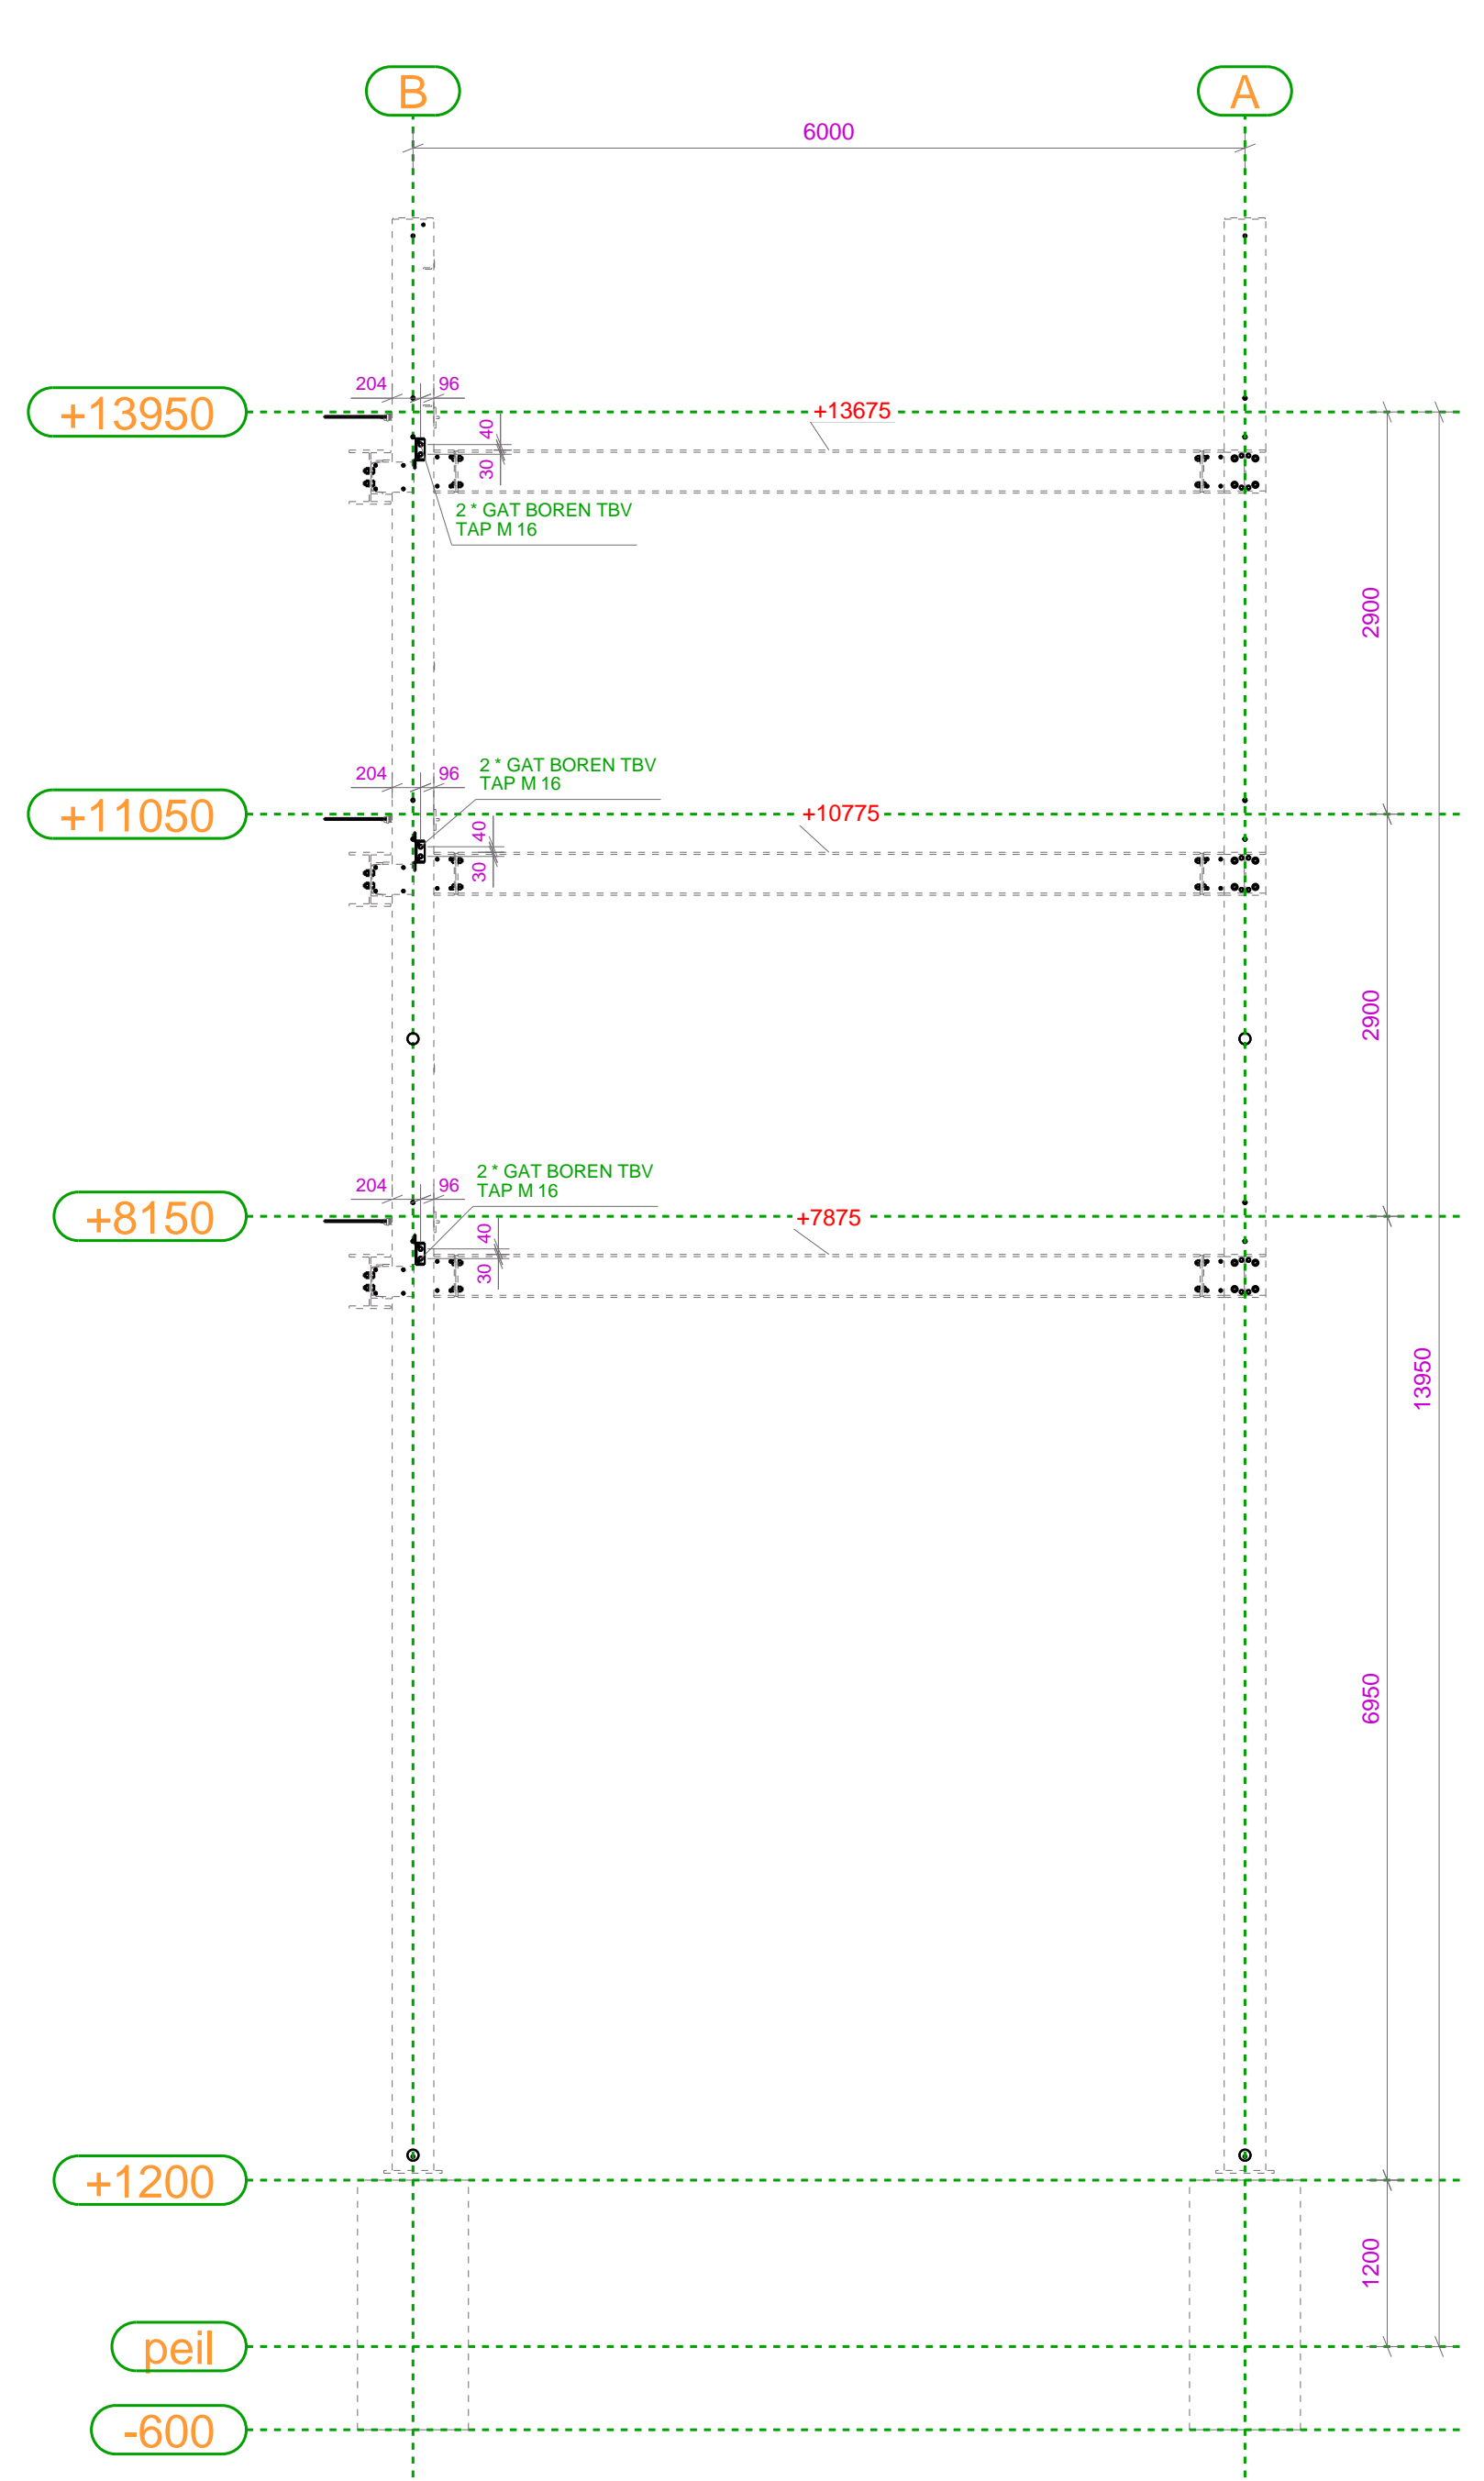

BINNENAANZICHT GEVEL AS 1
1:50

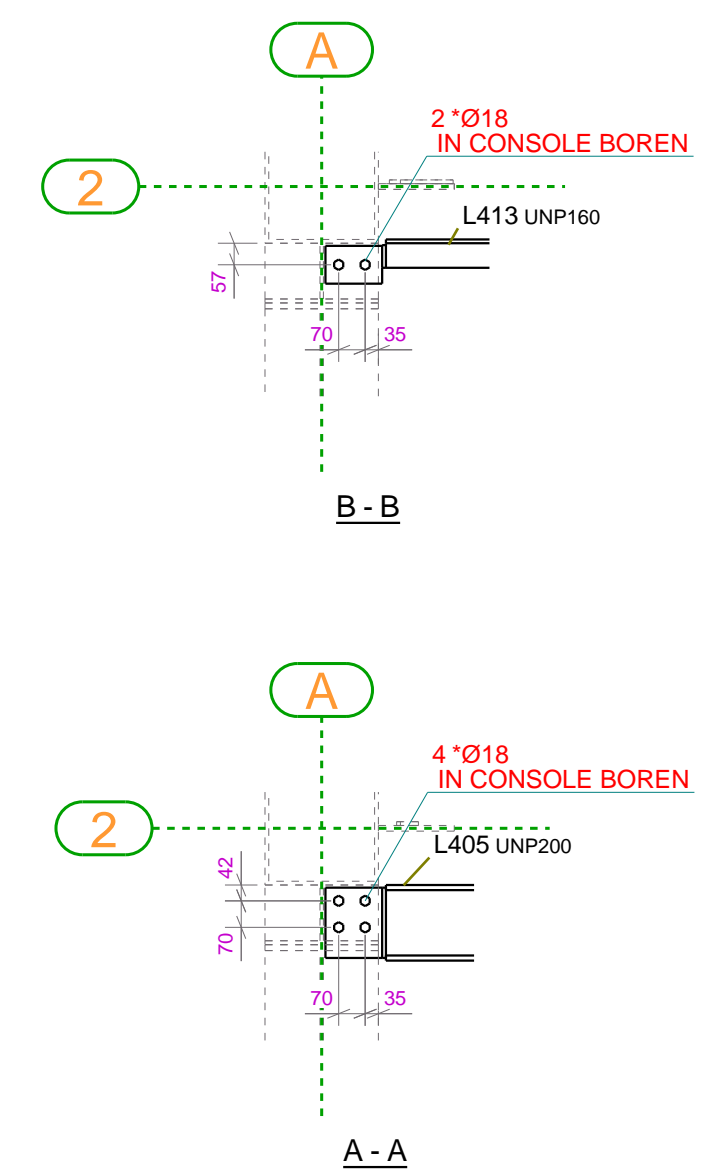

| RENVOL STAALCONSTRUCTIE | | | | |
|--|-------------------|---------------------------------------|---------------|---------------|
| Staalwalleit SFB / THO : | S355JR | (niet) anders vermeld | | |
| Staalwalleit Buizen / kokers : | S275J0H | (niet) anders vermeld | | |
| Staalwalleit overige walsprofielen : | S235JR | (niet) anders vermeld | | |
| Boukwaliteit : | 8.8 | gerold | | |
| Ankerkwaliteit : | 4.6 | gerold | | |
| 4 | D | As-Built | 21.09.2020 | |
| 3 | C | Voor uitvoering | 23.04.2020 | |
| 2 | B | Opn. verwerkt. Definitief | 24.04.2020 | |
| 1 | A | 1e controle | 31.03.2020 | |
| Rev. no. | Revisie merk | Revisie omschrijving | Revisie datum | Gecontroleerd |
| Project: Parkeergarage VDL Veghel | | | | |
| Onderdeel: STAALOVERZICHT HULPSTAAL TRAPPENHUIZEN | | | | |
| Opdrachtgever: Stam & De Koning | | | | |
| schaal: 1:50 | formaat: 1189x841 | getekend: JD | | |
| details: 1:20 | startdatum: | plottedatum: 21.09.2020 | | |
| | | werkno. VS19-0065 bladno. G [44] D | | |
| Plaaglagen 16 7463 PH PO Box 83 7460 AB Eindhoven, The Netherlands (t) +31(0)48-539000 (e) info@vsc.nl (w) www.vsc.nl | | | | |