0038/CPR/RQA666902

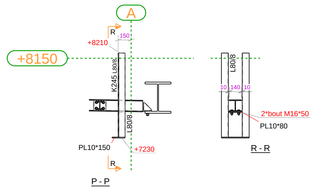

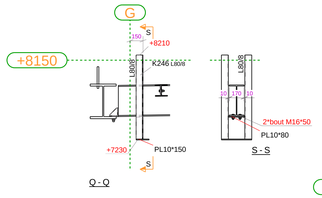

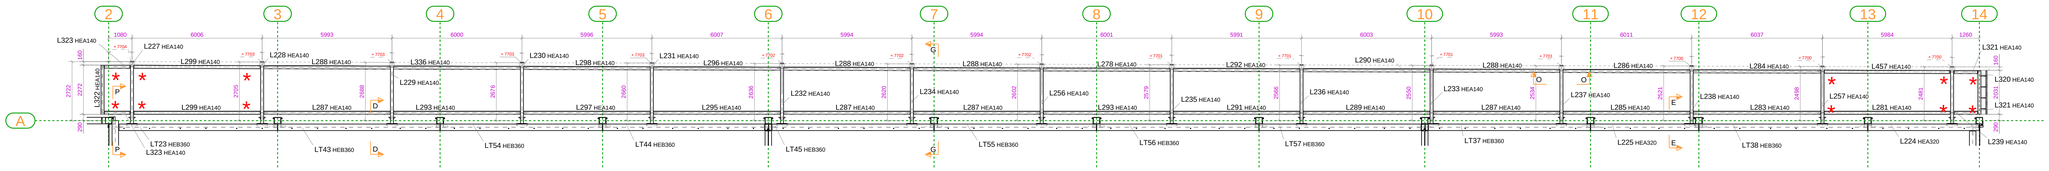

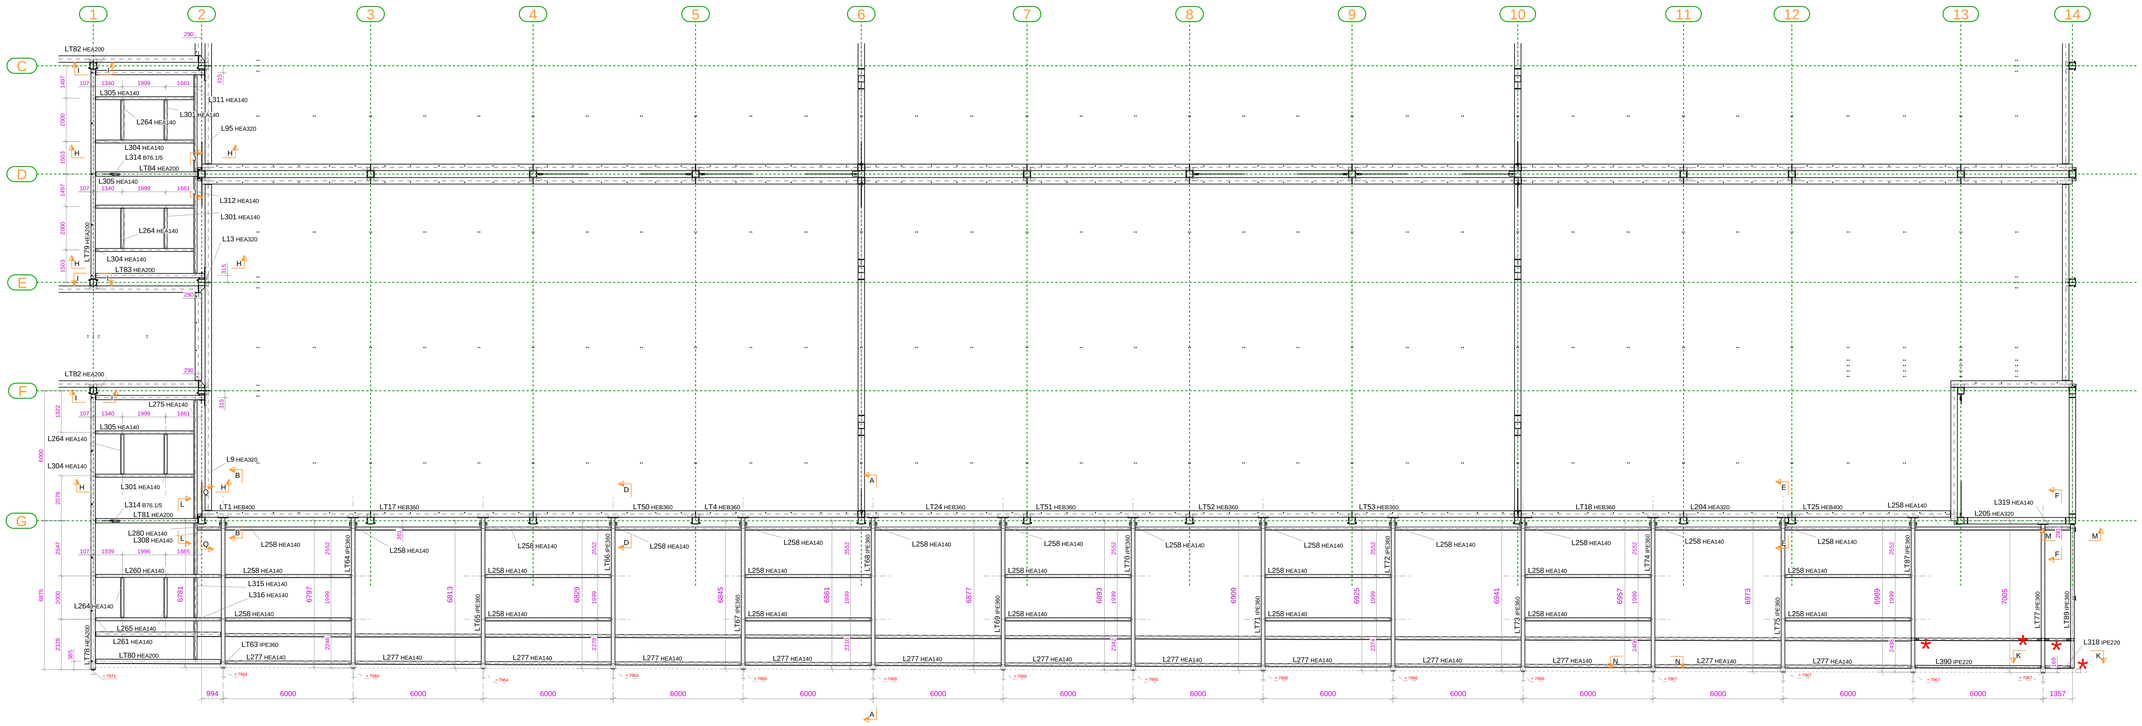

BAZ +8150
1:100

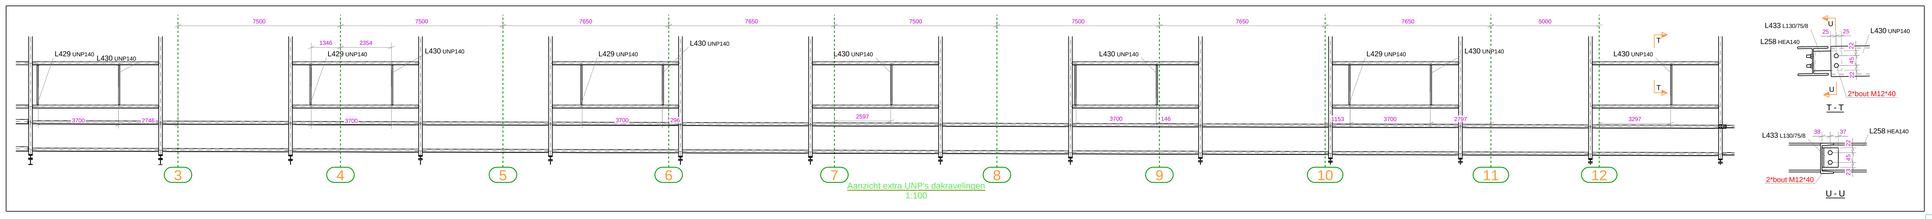

Aanzicht extra UNP's dakravelingen
1:100

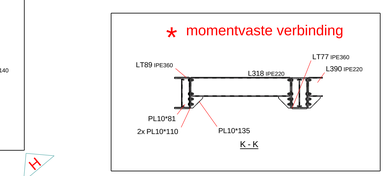

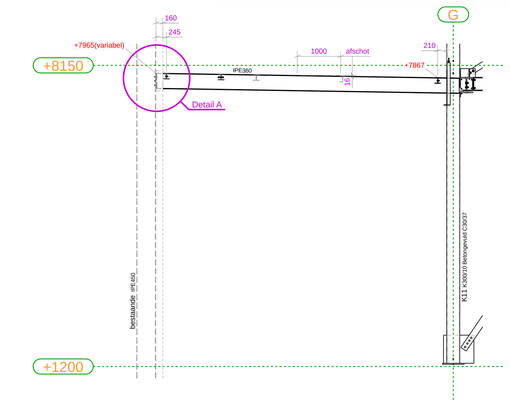

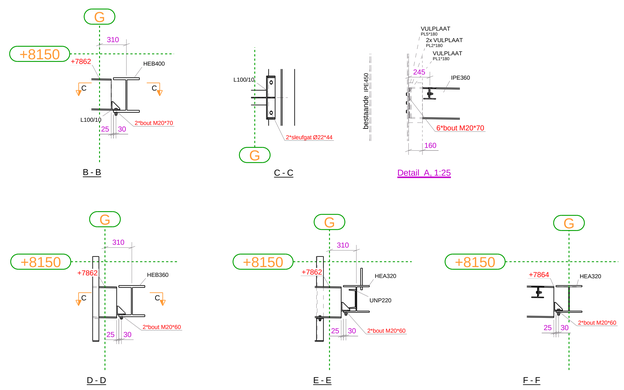

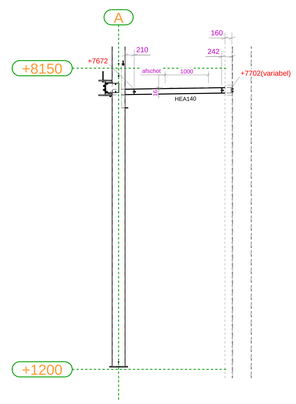

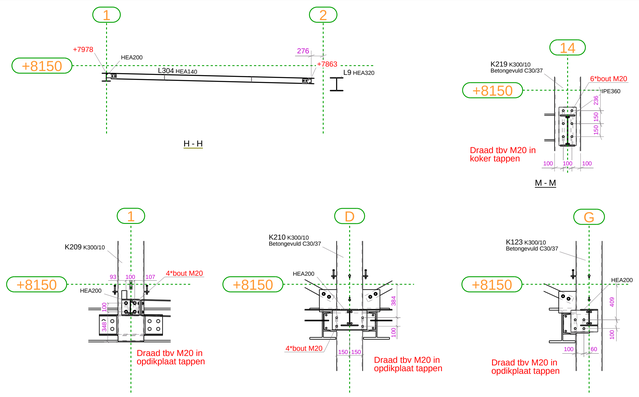

RENVOOI STAALCONSTRUCTIE

Staalkwaliteit SFB / THQ : S355JR (tenzij anders vermeld)

Staalkwaliteit Buizen / kokers : S275J0H (koud gevormd) (tenzij anders vermeld)

Staalkwaliteit overige walsprofielen : S235JR (tenzij anders vermeld)

Boutkwaliteit : 8.8 gerold

Ankerkwaliteit : 4.6 gerold

Rev. no.	Revisie merk	Revisie omschrijving	Revisie datum	Gecontroleerd
9	I	As-Built	21.09.2020	
8	H	Extra staal ravelingen ter controle.	22.04.2020	
7	G	Details P en Q gewijzigd. Voor uitvoering.	20.03.2020	
6	F	Details toegevoegd. Voor uitvoering.	19.03.2020	
5	E	Voor uitvoering.	17.03.2020	
4	D	Ter goedkeuring.	06.03.2020	
3	C	Afdaken en spaningen ter controle. Ter goedkeur***	28.01.2020	
2	B	Staal afdaken en spanringen ter controle.	18.11.2019	
1	A	Definitief. (koppeling naar P3)	01.11.2019	

Project: Parkeergarage VDL Veghel

Onderdeel: STAALOVERZICHT DAK TUSSEN P3 en HAL 3

Opdrachtgever: Stam & De Koning

schaal: 1:25 | formaat: 1189x841 | getekend: JD

details: 1:10 | startdatum: | plotdatum: 21.09.2020

voortman STEEL GROUP
Plaagslagen 16 7463 PH
PO Box 83 7460 AB
Rijssen, The Netherlands
(t) +31(0)548-539000
(e) info@vsc.nl
(w) www.vsc.nl

werkno. VS19-0065

bladno. G [33] I

Tekla Structures